

Obręb Nr: 29 Nazwa: **Ustronie Morskie**  
Gmina: Ustronie Morskie  
Powiat: kołobrzeski  
Województwo: zachodniopomorskie  
Rodzaj pracy: **Wytczenie niecki basenu zewnętrznego  
na płycie betonowej**  
Numery działek: 378, 380  
Numer karty mapy: 322.124.2334  
322.142.0312

# OPERAT POMIAROWY

Centrum Sportowo – Rekreacyjne  
w Ustroniu Morskim

Etap I




Sporządził dnia	8.11.2006
Imię i nazwisko	Stanisław Kurdybache geodeta podpis
Sprawdził dnia	GEODETA UPRAWNIONY
Imię i nazwisko	Marek Stachowski Uprawn. zawod. nr 7892 podpis


## ZAWARTOŚĆ OPERATU

L.P	Wyszczególnienie	Karta
1	Szkic wyznaczenia	1
2		
3		
4		
5		

Operat niniejszy zawiera   1   słownie   Jeden    
kart kolejno ponumerowanych i zszytych

Kołobrzeg dn   8.11.2006  

  
Stanisław Kurdybacha  
podpis

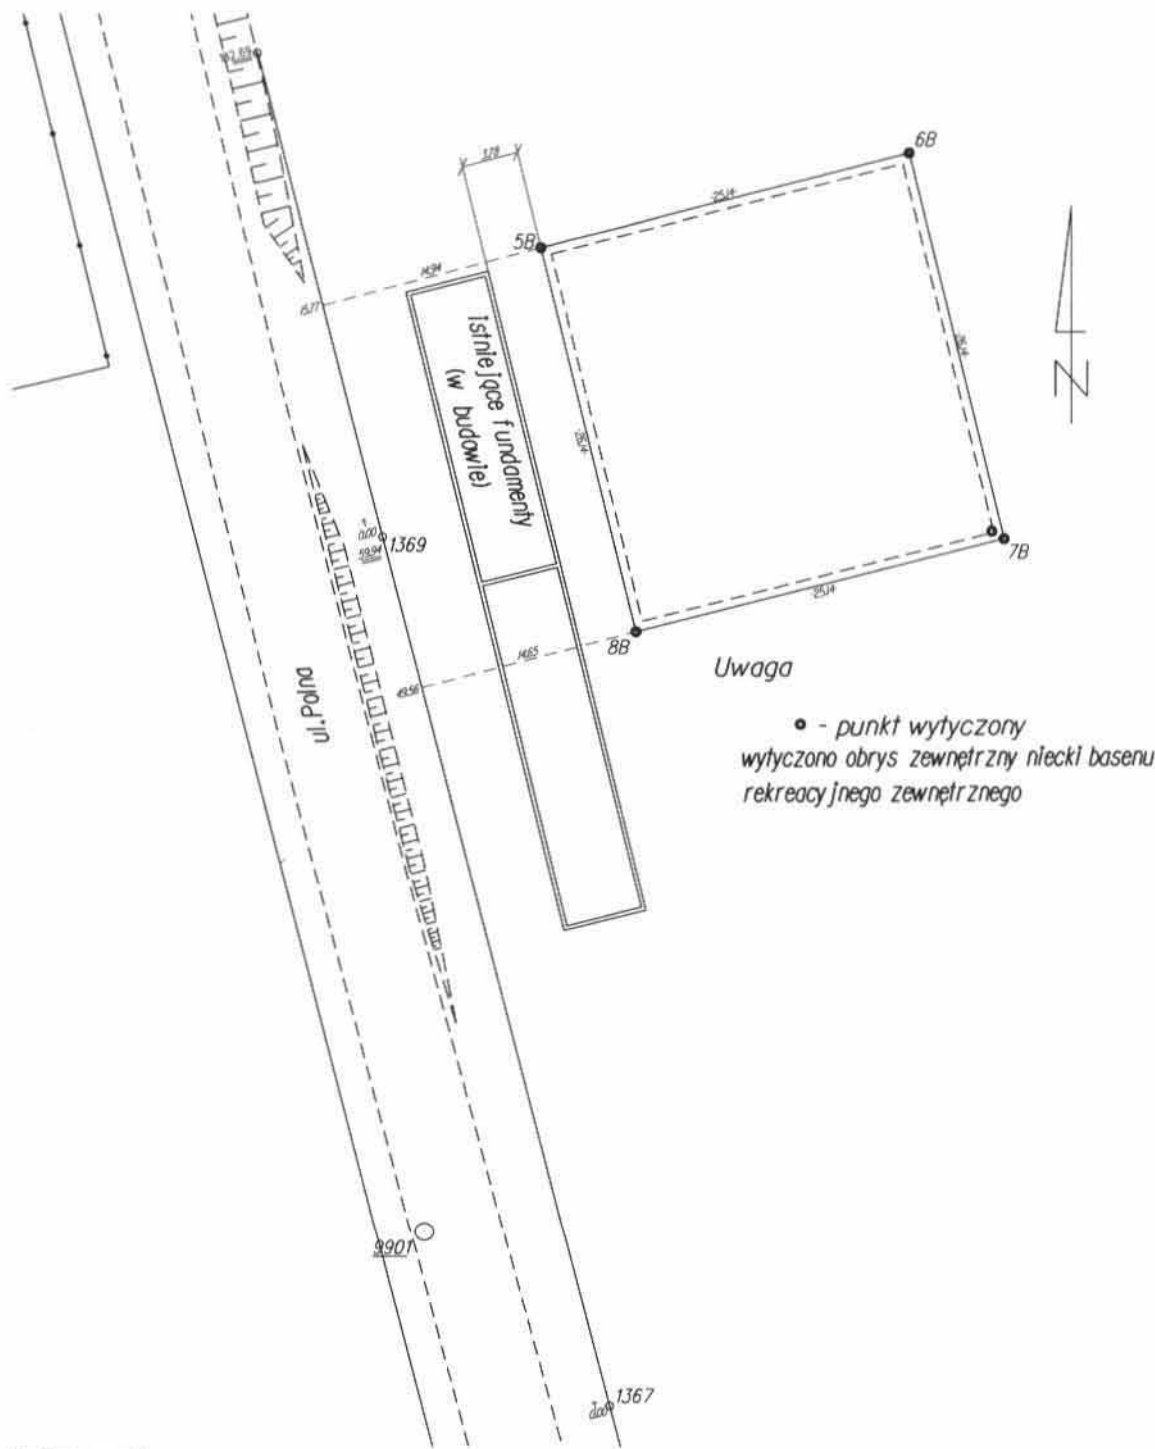

Uwaga

• - punkt wytyczony  
wytyczono obrys zewnętrzny niecki basenu  
rekreacyjnego zewnętrznego

[Academic use only]

**WYKAZ WSPÓŁRZĘDNYCH  
PUNKTÓW WYTYCZONYCH**

5B	6070013.041	3419943.531
6B	6070019.111	3419967.928
7B	6069993.745	3419974.239
8B	6069987.675	3419949.843

Rodzaj i nr przymiaru Topcon GTS 212	Rodzaj pracy: <b>Wytyczenie niecki basenu zewn. na płycie bet.</b>		Szkiec połowy nr: <b>8</b>
<input checked="" type="checkbox"/>	Data: <b>8.11.2006</b>	Imię i nazwisko, podpis: <b>Stanisław Kurdybacha</b>	Województwo: zachodniopomorskie
Pomierzył:	<b>8.11.2006</b>	<b>Stanisław Kurdybacha</b>	Obiekt: <b>ul. Polna dz. 378, 380</b>
Skartował:		<b>GEODETA UPRAWNIONY</b>	Miasto-Gmina: <b>Ustronie Morskie</b>
Sprawdził:		<b>Marek Stachowski</b> Uprawn. zawod. nr 7892	Miejscowość: <b>Ustronie Morskie</b>
			Obręb: <b>Ustronie Morskie</b>

**geodeta**  
BIURO USŁUG GEODEZYJNO-KARTOGRAFICZNYCH  
**Marek Stachowski**  
Biuro I: 78-100 Kolobrzeg, ul. Ratuszowa 3/68, tel. 354 75 71  
Biuro II: 78-111 Ustronie Morskie, ul. Polna 9, tel. 351 51 69  
NIP: 671-110-86-77 REGON 320056782

Obręb Nr: 29 Nazwa: Ustronie Morskie  
Gmina: Ustronie Morskie  
Powiat: kołobrzeski  
Województwo: zachodniopomorskie  
Rodzaj pracy: **Wytyczenie obrysu wewnętrznego niecki basenu zewnętrznego na płycie betonowej**  
Numery działek: 378, 380  
Numer karty mapy: 322.124.2334  
322.142.0312

# OPERAT POMIAROWY

Centrum Sportowo - Rekreacyjne  
w Ustroniu Morskim

Etap I


Sporządził dnia	12.03.2007
Imię i nazwisko	<i>Stanisław Kurdybacha</i> podpis
Sprawdził dnia	_____
Imię i nazwisko	_____ podpis


## ZAWARTOŚĆ OPERATU

L.P	Wyszczególnienie	Karta
1	Szkic wyznaczenia	1
2		
3		
4		
5		

Operat niniejszy zawiera   1   słownie   Jeden    
kart kolejno ponumerowanych i zszytych

Kołobrzeg dn   12.03.2007  

*Stanisław Kurdybacha*  
  
podpis

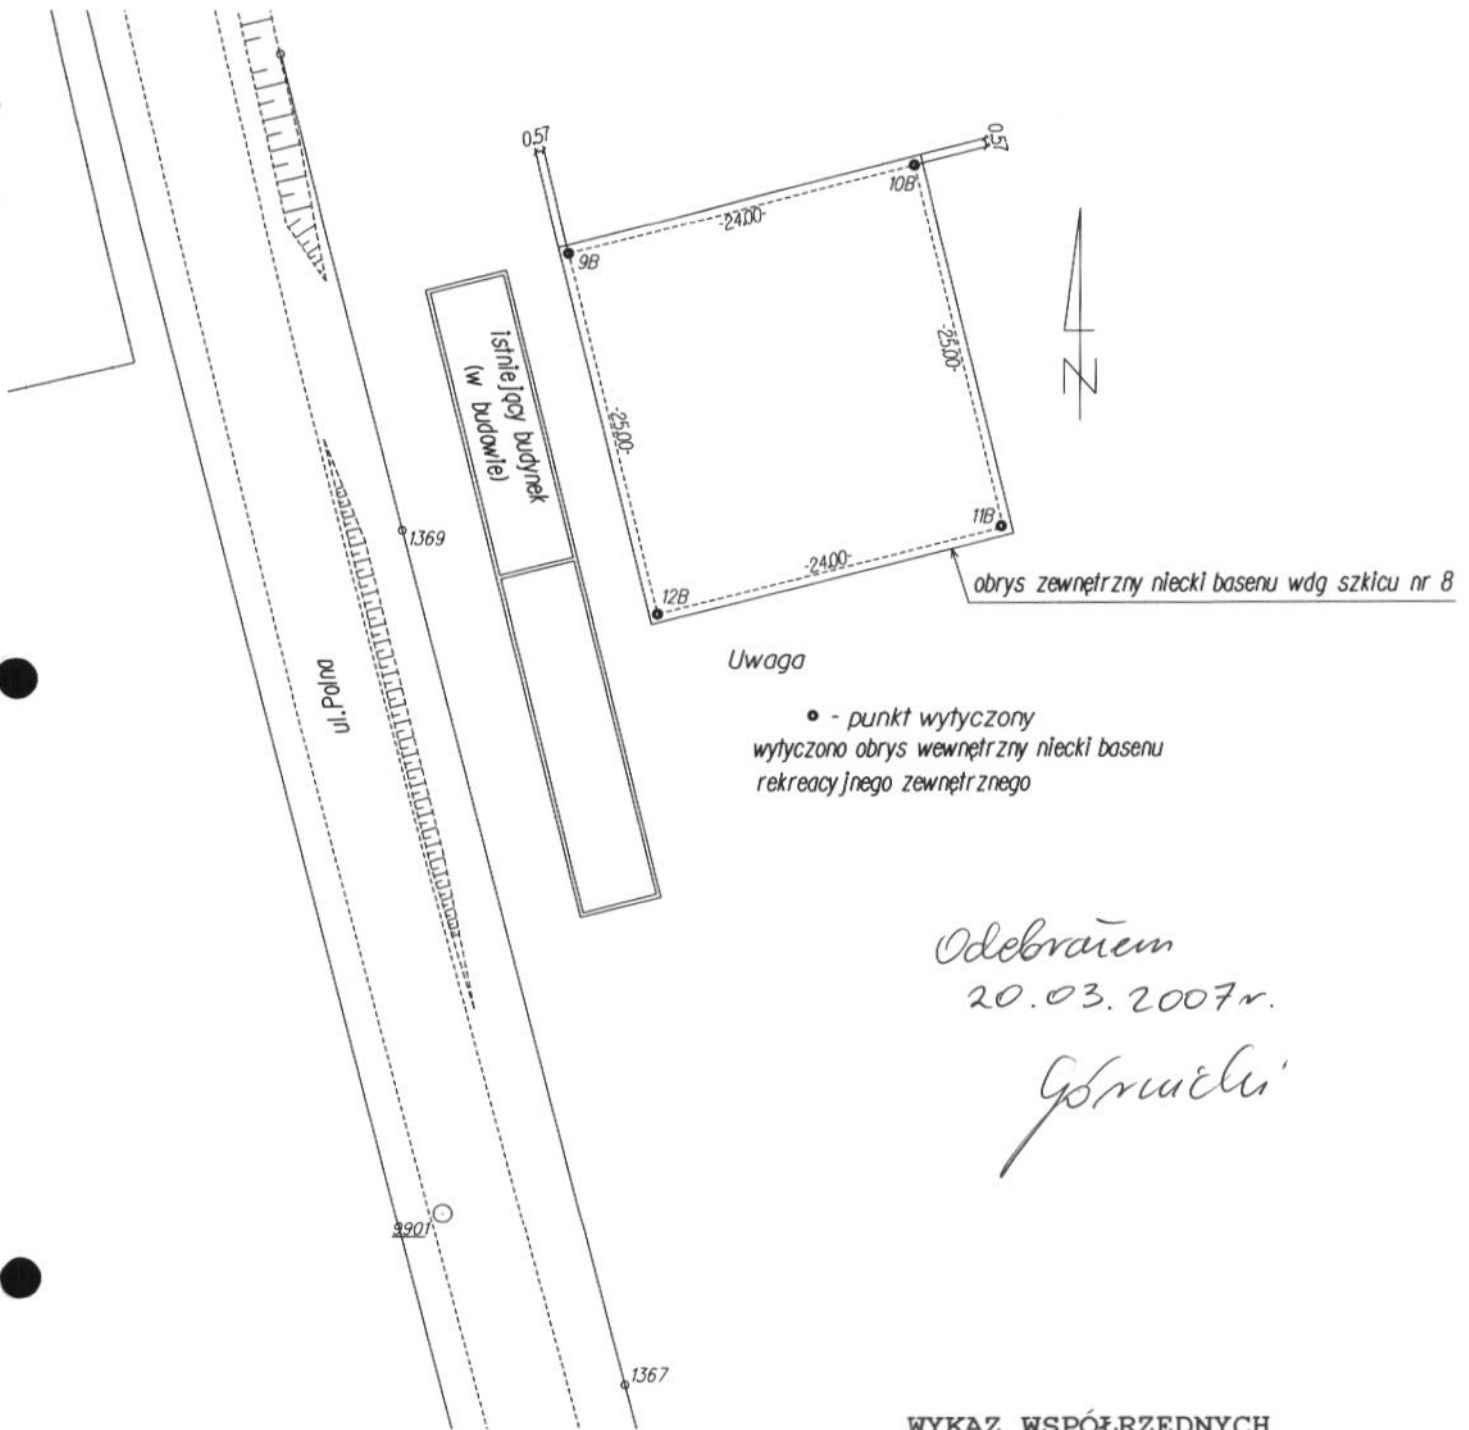

Odebrałem  
20.03.2007r.  
Górnicki

**WYKAZ WSPÓŁRZĘDNYCH  
PUNKTÓW WYTICZONYCH**

9B	6070012.626	3419944.222
10B	6070018.421	3419967.512
11B	6069994.160	3419973.549
12B	6069988.365	3419950.259

[Academic use only]

Rodzaj i nr przymiaru Topcon GTS 212	Rodzaj pracy: <b>Wytyczenie obrysu wewnętrznego niecki basenu zewnętrznego</b>		Szkic połowy nr: <b>13</b>
<input checked="" type="checkbox"/>	Data: <b>12.03.2007</b>	Imię i nazwisko, podpis: <b>Janisław Kurdybacha</b>	Województwo: zachodniopomorskie
Pomierzył:	<b>12.03.2007</b>	<b>Janisław Kurdybacha</b>	Obiekt: <b>ul. Polna dz. 378, 380</b>
Skartował:			Miasto-Gmina: <b>Ustronie Morskie</b>
Sprawdził:			Miejscowość: <b>Ustronie Morskie</b>
			Obręb: <b>Ustronie Morskie</b>
			Pierworys: <b>322.124.2334 322.142.0312</b>

Obręb Nr: 29 Nazwa: **Ustronie Morskie**  
Gmina: Ustronie Morskie  
Powiat: kołobrzeski  
Województwo: zachodniopomorskie  
Rodzaj pracy: **Wytyczenie niecki basenu zewnętrznego**  
Numery działek: 378, 380  
Numer karty mapy: 322.124.2334  
322.142.0312

# OPERAT POMIAROWY

Centrum Sportowo – Rekreacyjne  
w Ustroniu Morskim

Etap I



Biurowo: 78-100 Kołobrzeg, ul. Rotaszkowa 3/6B, tel. 354 75 71  
Biurowo: 78-111 Ustronie Morskie, ul. Rolna 9, tel. 351 51 51  
NIP: 671-119-86-72, tel. kom. 0-604 904 512

Sporządził dnia	19.10.2006
Imię i nazwisko	<u>Stanisław Kurdybacha</u> geodeta
	podpis
Sprawdził dnia	GEODETA UPRAWNIONY
Imię i nazwisko	<u>Marek Stachowski</u> Upr. geod. nr 7892

## ZAWARTOŚĆ OPERATU


L.P	Wyszczególnienie	Karta
1	Szkic wyznaczenia	1
2		
3		
4		
5		

Operat niniejszy zawiera 1 słownie Jeden  
kart kolejno ponumerowanych i zszytych

Kołobrzeg dn 19.10.2006

*Stanisław Kurdybacha*  
podpis



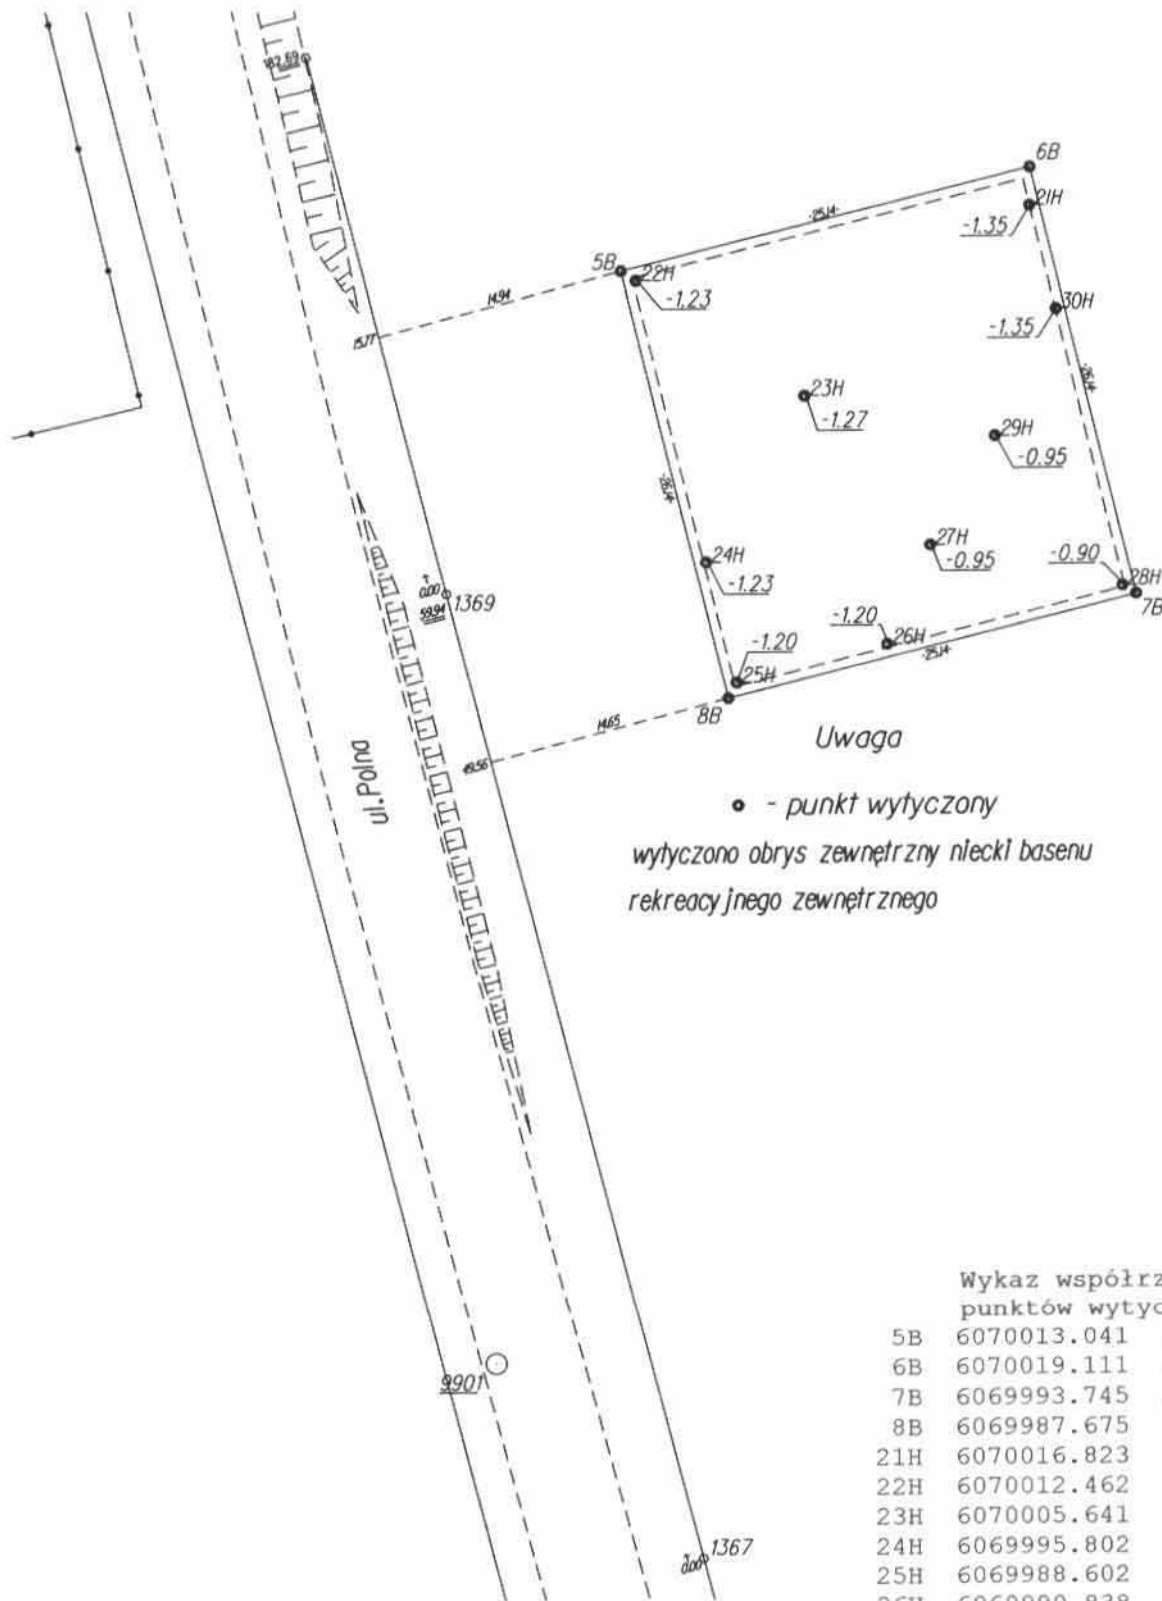


**Uwaga**  
 • - punkt wytyczony  
 wytyczono obrys zewnętrzny niecki basenu rekreacyjnego zewnętrznego

**Wykaz współrzędnych punktów wytyczonych**

5B	6070013.041	3419943.531
6B	6070019.111	3419967.928
7B	6069993.745	3419974.239
8B	6069987.675	3419949.843
21H	6070016.823	3419967.910
22H	6070012.462	3419944.407
23H	6070005.641	3419954.462
24H	6069995.802	3419948.553
25H	6069988.602	3419950.344
26H	6069990.838	3419959.331
27H	6069996.756	3419961.928
28H	6069994.244	3419973.422
29H	6070003.209	3419965.810
30H	6070010.657	3419969.444

[Academic use only]

*Przyjmuję*  
 20.10.2006 *Górnica*

Rodzaj i nr przymiaru Topcon GTS 212	Rodzaj pracy: <b>Wytyczenie niecki basenu zewnętrznego</b>	Szkic połowy nr: <b>4</b>	
Data: <b>19.10.2006</b>	Imię i nazwisko, podpis: <b>Stanisław Kurdybacha</b>	Województwo: <b>zachodniopomorskie</b>	Obiekt: <b>ul. Polna dz. 378, 380</b>
Pomierzył: <b>19.10.2006</b>	<b>Stanisław Kurdybacha</b> geodeta	Miasto-Gmina: <b>Ustronie Morskie</b>	Pierworys: <b>322.124.2334</b> <b>322.142.0312</b>
Skartował:	<b>GEODETA UPRAWNIENIY</b>	Miejscowość: <b>Ustronie Morskie</b>	 <b>geo-metry</b> BIURO USŁUG GEODEZYJNO-WARTOGRAFIJNYCH <b>Marek Stachowski</b>
Sprawdził:	<b>Marek Stachowski</b> Uprawn. zawod. nr 7892	Obręb: <b>Ustronie Morskie</b>	

Obręb Nr: 29 Nazwa: Ustronie Morskie  
Gmina: Ustronie Morskie  
Powiat: kołobrzeski  
Województwo: zachodniopomorskie  
Rodzaj pracy: Pomiar kontrolny ułożenia instalacji basenu zewnętrznego  
Numery działek: 378, 380  
Numer karty mapy: 322.124.2334  
322.142.0312

# OPERAT POMIAROWY

Centrum Sportowo - Rekreacyjne  
w Ustroniu Morskim

Etap I

 **geo-metr**  
BUREAU USŁUG GEODEZYJNO-KARTOGRAFICZNYCH  
Marek Stachowski  
Biuro I: 78-100 Kalarzegg, ul. Retuszowa 3/68, tel. 354 75 71  
Biuro II: 78-111 Ustronie Morskie, ul. Rolna 9, tel. 351 51 69  
NIP: 671-119-86-72, tel. kom. 0-604 964 043

Sporządził dnia	2.03.2007
Imię i nazwisko	<u>Stanisław Kurdybacha</u> geodeta podpis
Sprawdził dnia	GEODETA UPRAWNIONY
Imię i nazwisko	<u>Marek Stachowski</u> Uprawn. geod. nr 7892 podpis

## ZAWARTOŚĆ OPERATU

L.P	Wyszczególnienie	Karta
1	Szkic wyznaczenia	1
2		
3		
4		
5		

Operat niniejszy zawiera   1   słownie   Jeden    
kart kolejno ponumerowanych i zszytych

Kołobrzeg dn   2.03.2007  

*Stanisław Kurdybache*  
podpis



**PROTOKÓŁ odbioru ciśnieniowej próby szczelności**

spisany w dniu: 21.02.2007

**I Obiekt:**CENTRUM SPORTOWO – REKREACYJNE W USTRONIU MORSKIM  
ul. Polna/ Wojska Polskiego**II Dotyczy odbioru ciśnieniowej próby szczelności:**RURDZIACI ZASILAJĄCE NIECKE BASENOWA (BASEN CENTRALNY)  
MAT. PVC D-110, D-90, D-63

przy ciśnieniu 2 bary w czasie 1 godz.

**III Skład Komisji :**

Przedstawiciel:

1. KOZARZEWSKI JĘDRZEJ

R.Z. I CIECHODZ

2. KOSCIŃSKI MACIEJ

MITEX S.A

3. GÓRNICKI MARIUSZ

MITEX S.A

4. GRADKOŃSKI ZBIENIEU

TECHEUMIP

**IV Zauważone usterki i braki:**

TECHEUMIP

BRAK NIE STwierdzono SPADKU CIŚNIENIA

**V Decyzja Komisji:****VI Podpisy Komisji:**Inspektor Nadzoru  
Branży Sanitarnej i Instalacyjnej  
Upr. Bud. WBPR-NB-7210/195/82

1.

2.

3.

4.

5.

WPLYNEŁO: 22  
JGA  
MG

Dnia 07. MAJ. 2007

52.143.05.07

Dąbrowa Górnicza dnia 27/04/2007  
**Badanie przepuszczalności wody przez beton nr 21/W/07**

**I. DANE OGÓLNE**

1. Firma: MITEX :niecka basenu zewnętrznego na budowie Centrum Sportowo- Rekreacyjnego w Ustroniu Morskim
2. Zlecenie z dnia 08.03.2007 BH30;H42DINO
3. Rodzaj próbek: Typ B sześciiany 150 mm – 1 kpl. = 6 szt.

**II. WYNIKI BADAŃ CECH CHARAKTERYSTYCZNYCH**

**Badanie przepuszczalności wody przez beton:**

Badanie przeprowadzono w okresie od dn. 23.04.2007r. do dn.27.04.2007r

Wykonano na 6 – stanowiskowym urządzeniu typu ROTA 6 M.

Próbki betonu odpowiednio przygotowane poddano ciśnieniu wody od 0,2 MPa skokowo podwyższając, co 24 godz. o dalsze 0,2 MPa natomiast końcowe ciśnienie wody 0,8 MPa odpowiadające przewidywanemu stopniowi wodoszczelności W8- utrzymywano przez 24 godz. W czasie badania nie dostrzeżono przesiąkania wody, po zakończeniu badania próbki zostały rozłupane na dwie części wzdłuż osi, następnie ustalono największą głębokość wniknięcia wody do betonu.

Zlecenie z dnia	Oznakowanie próbek	Największa głębokość wniknięcia wody podana w [cm]
1) 08.03.2007	510011B/01	5,0
2) 08.03.2007	510011B/02	2,5
3) 08.03.2007	510011B/03	2,0
4) 08.03.2007	510011B/04	3,0
5) 08.03.2007	510011B/05	5,5
6) 08.03.2007	510011B/06	7,0

**III. Podstawy merytoryczne badań:** PN - 88/B - 06250

**IV. OCENA –** beton spełnia wymagania dla stopnia wodoszczelności W8

**LABORATORIUM**  
**BETOTECH Sp. z o.o.**  
ul. Roździeńskiego 14  
41-306 Dąbrowa Górnicza

Z-CA KIEROWNIK LABORATORIUM

Stanisława Rosołowska

KIEROWNIK LABORATORIUM

mgr inż. Artur Golda

Konto bankowe : BŚK S.A. O/Katowice, rachunek nr 10500028-2247281740 PLN

RHB 18619 Katowice  
NIP 894-10-25-373

**BETOTECH Sp. z o.o.**ul. Roździeńskiego 14  
41 - 306 Dąbrowa Górnicza**Protokół kontroli jakości**

NR

51 0011.B

**betotech**

HEIDELBERGCEMENT Group

Zleceniodawca:

MITEX

Budowa:

Ustronie Morskie

Element betonowany:

Data produkcji:

08.03.07v

Termin badania:

Dni

Właściwości betonu:

B 30	W 8	N	F 150	- PN-88/B-06250
C	X		mm	- PN-EN 206-1

**Dane z dowodu dostawy**

Numer recepty	H42DINO			Próbki 7 dni
Ilość cementu	kg/m <sup>3</sup>	Art.:		Próbki 28 dni
Dodatki	kg/m <sup>3</sup>	Art.:	6	Próbki do wodoszczelności
Uziarnienie	mm			Próbki do mrozoodporności
W/S wg. recepty				Próbki dodatkowe
Ilość domieszki	kg/m <sup>3</sup>	Art.:		
	kg/m <sup>3</sup>	Art.:		

**Mieszanka betonowa**

Oznaczenie próbki		101	102	103	104	105	106
Nr. dowodu dostawy		8567		8578			
Zawartość powietrza	%						
Gęstość mieszanki	kg/dm <sup>3</sup>						
Temp. powietrza	°C	8,4		6,6			
Temp. betonu	°C	11,2		12,8			
Opad stożka	mm	80		80			

Uwagi:

---



---

Osoba odpowiedzialna

Wykonał

**Stwardniały beton**

Data badania						
Dług. próbki	mm					
Szer. próbki	mm					
Wys. próbki	mm					
Masa próbki	kg					
Siła niszcząca	kN					
Gęstość objęt.	kg/dm <sup>3</sup>					
Wytrzymałość	MPa					

Uwagi:

---



---

Wykonał

21/01/2007

Obręb Nr: 29 Nazwa: **Ustronie Morskie**  
Gmina: Ustronie Morskie  
Powiat: kołobrzeski  
Województwo: zachodniopomorskie  
Rodzaj pracy: **Niwelacja kontrolna fundamentowej płyty betonowe  
basenu wewnętrznego**  
Numery działek: 378, 380  
Numer karty mapy: 322.124.2334  
322.142.0312

# OPERAT POMIAROWY

Centrum Sportowo - Rekreacyjne  
w Ustroniu Morskim

Etap I



Biurowo: 78-100 Kołobrzeg, ul. Ratuszowa 3/6B, tel. 354 75 71  
Biurowo: 78-111 Ustronie Morskie, ul. Rolna 9, tel. 351 51 69  
NIP: 671-119-86-72, tel. kom. 0-604 904 843

Sporządził dnia	23.03.2007
Imię i nazwisko	<i>Stanisław Kurdybacha</i> podpis
Sprawdził dnia	GEODETA UPRAWNIONY
Imię i nazwisko	<i>Marek Stachowski</i> Uprawn. zawod. nr 7892 podpis




## ZAWARTOŚĆ OPERATU

L.P	Wyszczególnienie	Karta
1	Szkic wyznaczenia	1
2		
3		
4		
5		

Operat niniejszy zawiera   1   słownie   Jeden    
kart kolejno ponumerowanych i zszytych


Kołobrzeg dn   23.03.2007  

Stanisław Kurdybacha  
podpis

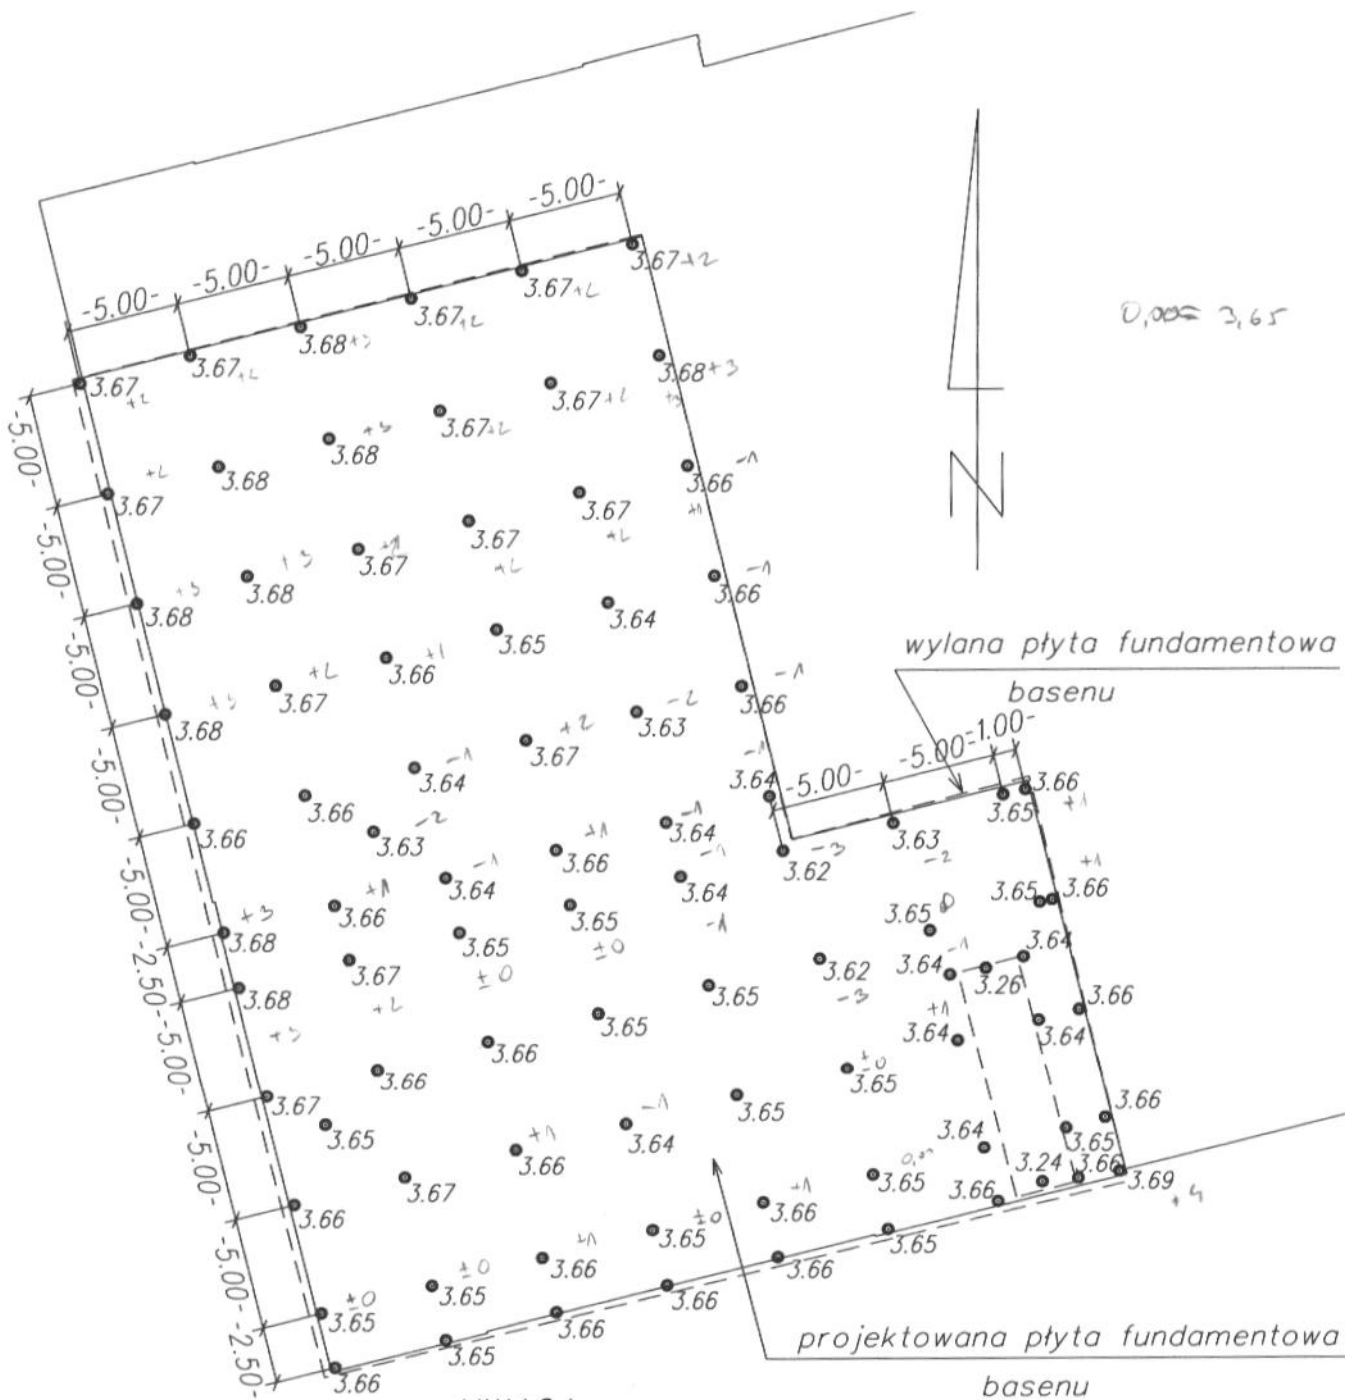

**UWAGA:**

• - punkt pomierzony wysokościowo

Rodzaj i nr przyzmiaru Topcon GTS 212 <small>[Academic Use Only]</small>		Rodzaj pracy: <b>Niwelacja kontrolna fundamentowej płyty bet.</b>		Szkic polowy nr: <b>14</b>	
Data: <b>23.03.2007</b>		Imię i nazwisko, podpis <b>Marek Stachowski</b>		Województwo: zachodniopomorskie	
Pomierzył: <b>23.03.2007</b>		Miasto-Gmina: <b>Ustronie Morskie</b>		Obiekt: <b>ul. Polna dz. 378, 380</b>	
Skartował:		Miejscowość: <b>Ustronie Morskie</b>		Pierworys: <b>322.124.2334 322.142.0312</b>	
Sprawdził:		Obręb: <b>Ustronie Morskie</b>		 <b>geo-metr</b> BIURO USŁUG GEODEZYJNO-KARTOGRAFICZNYCH <b>Marek Stachowski</b>	
		Marek Stachowski Uprawn. zawod. nr 7892		Biuro I: 78-100 Kołobrzeg, ul. Retuszowa 3/68, tel. 354 75 71 Biuro II: 78-111 Ustronie Morskie, ul. Rolna 9, tel. 351 51 69 NIP: 671-119-86-72, tel. kom. 0-604 904 843	

Obręb Nr: 29 Nazwa: Ustronie Morskie  
Gmina: Ustronie Morskie  
Powiat: kołobrzeski  
Województwo: zachodniopomorskie  
Rodzaj pracy: Wytyczenie płyty fundamentowej basenu krytego

Numery działek: 378, 380  
Numer karty mapy: 322.124.2334  
322.142.0312

# OPERAT POMIAROWY

Centrum Sportowo – Rekreacyjne  
w Ustroniu Morskim

Etap I

*otrymana o m.: 06.11.2006 r.  
Stef. M.*

 **geo-metr**  
BIURO USŁUG GEODEZYJNO-KARTOGRAFICZNYCH  
Marek Stachowski

Biurowo: 78-100 Kołobrzeg, ul. Ratuszowa 3/6B, tel. 354 75 71  
Biurowo: 78-111 Ustronie Morskie, ul. Rolna 9, tel. 351 51 69  
NIP: 671-119-86-72, tel. kom. 0-604 904 843

Sporządził dnia	24.10.2006
Imię i nazwisko	<i>Stanisław Kurdybacha</i> podpis
Sprawdził dnia	GEODETA UPRAWNIENY
Imię i nazwisko	Marek Stachowski Uprawn. zawod. nr 7892 podpis


## ZAWARTOŚĆ OPERATU

L.P	Wyszczególnienie	Karta
1	Szkic wyznaczenia	1
2		
3		
4		
5		

Operat niniejszy zawiera   1   słownie   Jeden    
kart kolejno ponumerowanych i zszytych

Kołobrzeg dn   24.10.2006  

*Stanisław Kurdybacha*  
*[podpis]*  
podpis

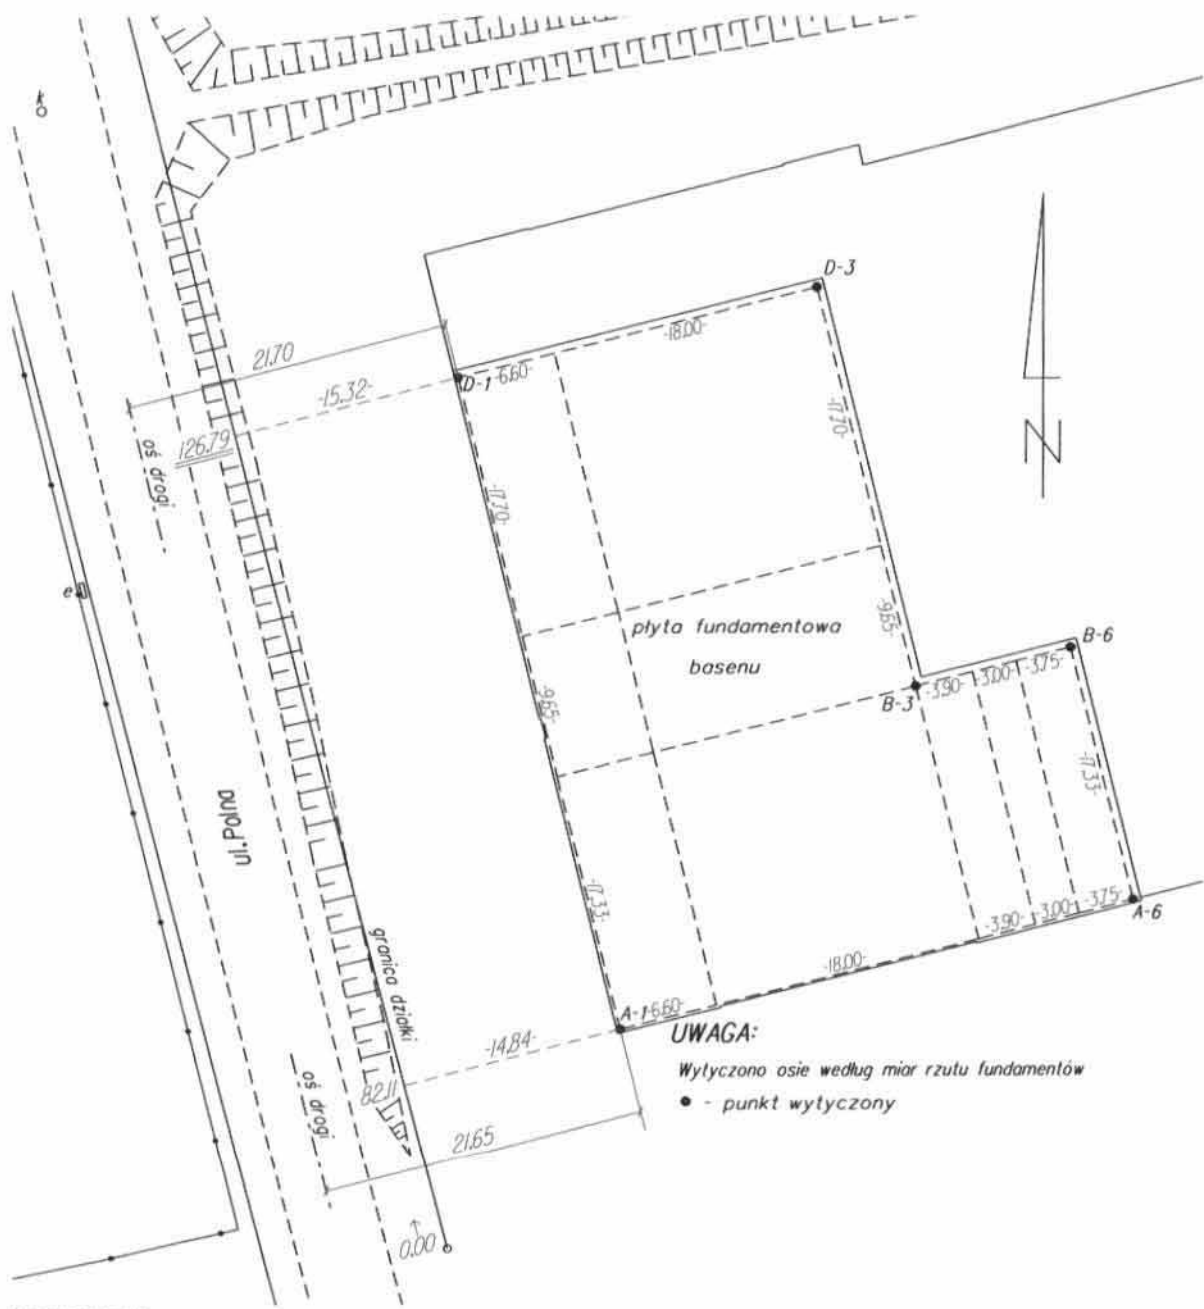

[Academic use only]

### WYKAZ WSPÓŁRZĘDNYCH PUNKTÓW WYTYCZONYCH

A-1	6070019.219	3419941.835
A-6	6070027.731	3419976.042
B-3	6070041.976	3419961.522
B-6	6070044.548	3419971.857
D-1	6070062.577	3419931.046
D-3	6070068.517	3419954.918

Rodzaj i nr przymiaru Topcon GTS 212	Rodzaj pracy: <b>Wytyczenie płyty fundamentowej basenu krytego</b>			Szkie połowy nr: <b>6</b>
Data: <b>24.10.2006</b>	Imię i nazwisko, podpis <b>Stanisław Kurdybacha</b>	Województwo: zachodniopomorskie	Objekt: <b>ul. Polna dz. 378, 380</b>	
Pomierzył:	<b>Stanisław Kurdybacha</b>	Miasto-Gmina: <b>Ustronie Morskie</b>	Pierworys:	<b>322.124.2334</b> <b>322.142.0312</b>
Skartował:	<b>GEODETA</b>	Miejscowość: <b>Ustronie Morskie</b>	<b>geo-metr</b>	
Sprawdził:	<b>Marek Stachowski</b> Uprawn. zawod. nr 7892	Obręb: <b>Ustronie Morskie</b>	BIURO USŁUG GEODEZYJNO-KARTOGRAFICZNYCH <b>Marek Stachowski</b>	

Biuro II: 78-111 Ustronie Morskie, ul. Rolna 9, tel. 351 51 19  
NIP: 671-119-86-72, tel. kom. 0-604 934 843

Obręb Nr: 29 Nazwa: Ustronie Morskie  
Gmina: Ustronie Morskie  
Powiat: kołobrzeski  
Województwo: zachodniopomorskie  
Rodzaj pracy: **Niwelacja kontrolna płyty betonowej pod basen kryty**  
Numery działek: 378, 380  
Numer karty mapy: 322.124.2334  
322.142.0312

# OPERAT POMIAROWY

Centrum Sportowo – Rekreacyjne  
w Ustroniu Morskim

Etap I



Biurowo I: 78-100 Kołobrzeg, ul. Ratuszowa 3/6B, tel. 351 75 71  
Biuro II: 78-111 Ustronie Morskie, ul. Rolna 9, tel. 351 51 09  
NIP: 671-119-86-72, tel. korr. 0-604 904 843

Sporządził dnia	23.11.2006
Imię i nazwisko	<u>Stanisław Kurdybacha</u> <i>Geodeta</i> podpis
Sprawdził dnia	GEODETA UPRAWNIONY
Imię i nazwisko	<u>Marek Stachowski</u> Uprawn. Zawod. nr 7892 podpis


## ZAWARTOŚĆ OPERATU

L.P	Wyszczególnienie	Karta
1	Szkic wyznaczenia	1
2		
3		
4		
5		

Operat niniejszy zawiera   1   słownie   Jeden    
kart kolejno ponumerowanych i zszytych

Kołobrzeg dn   23.11.2006  

*Stanisław Kurdybacha*  
podpis

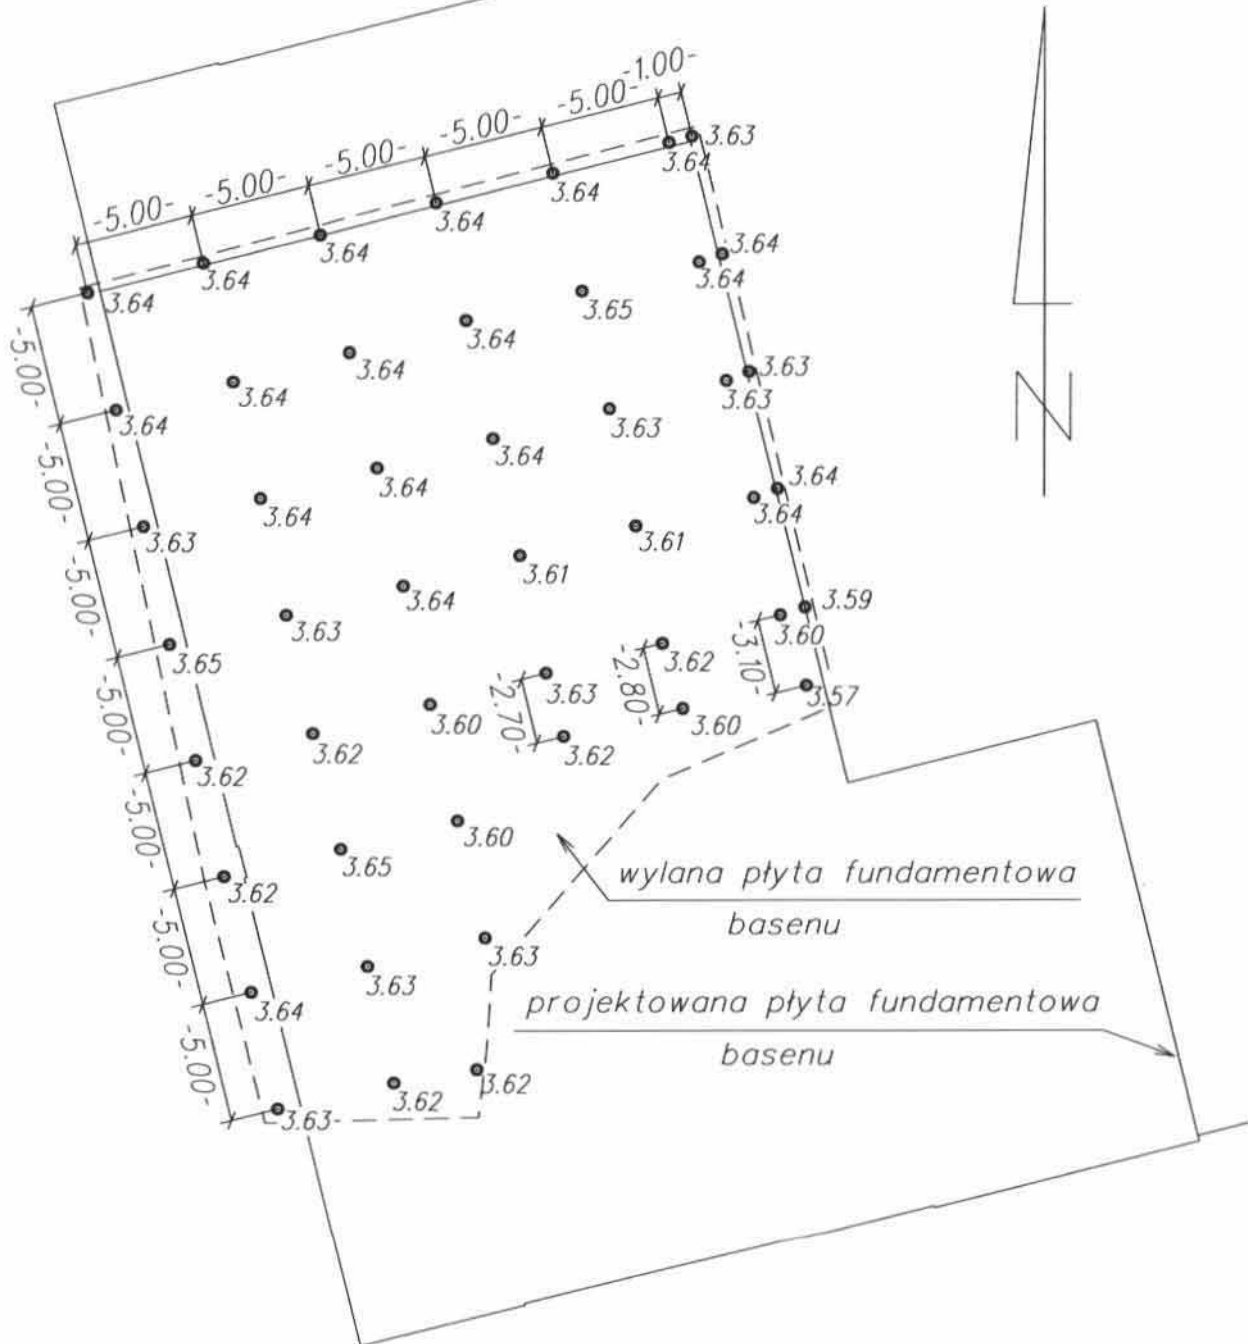

**UWAGA:**


- - punkt pomierzony wysokościowo

[Academic use only]

Rodzaj i nr przymiaru Topcon GTS 212		Rodzaj pracy: <i>Niwelacja kontrolna fundamentowej płyty bet.</i>		Szkic polowy nr: <b>9</b>
Pomierzył:	Data: <b>23.11.2006</b>	Imię i nazwisko, podpis <i>Stanisław Kurdybacha</i>	Województwo: zachodniopomorskie	Objekt: <b>ul. Polna dz. 378, 380</b>
	Skartował:	<i>Marek Stachowski</i> GEODETA UPRAWNIONY	Miasto-Gmina: <b>Ustronie Morskie</b>	Pierwotny: <b>322 124 2334</b> <b>322 142 0312</b>
Sprawdził:		<i>Marek Stachowski</i> Uprawn. zawod. nr 7892	Miejscowość: <b>Ustronie Morskie</b>	Biuro Usług Geodezyjno-Kartograficznych <b>Marek Stachowski</b>
		Obręb: <b>Ustronie Morskie</b>	Siedziba: 78-100 Kołobrzeg, ul. Ratuszowa 3/6B, tel. 354 75 71 Biuro II: 78-111 Ustronie Morskie, ul. Rolna 9, tel. 351 51 69 NIP: 671-119-86-72, tel. kom. 0-604 904 84	



943528875

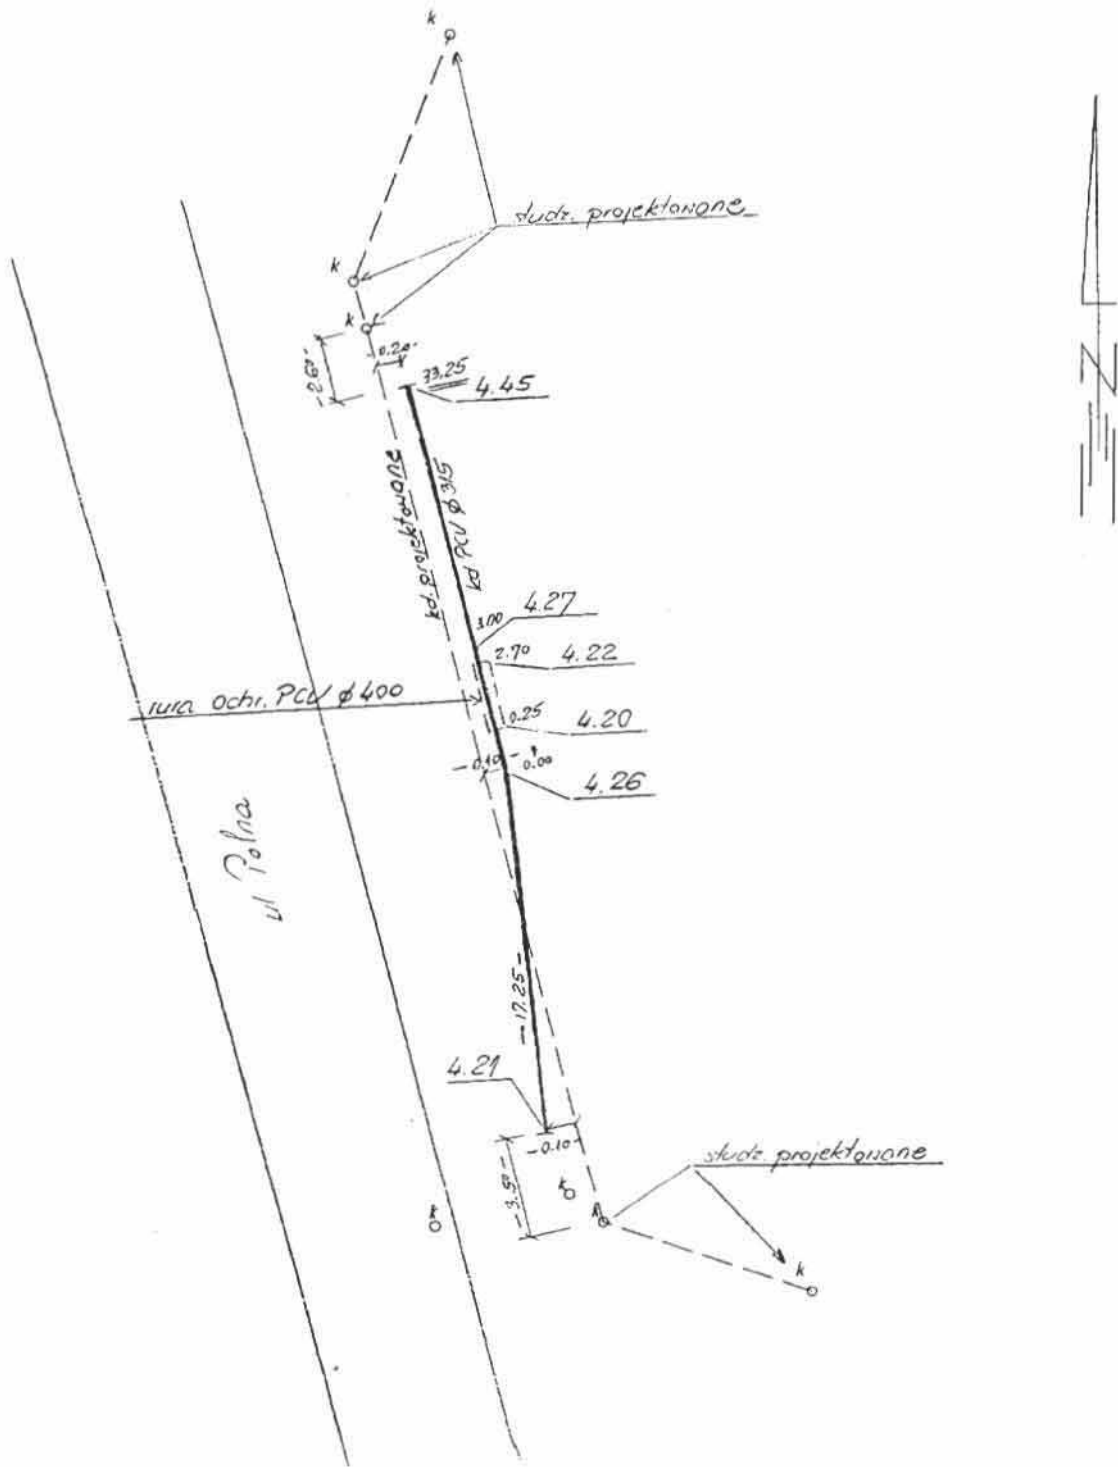

[Academic use only]

Rodzaj i nr przymiaru Topcon GTS 212		Rodzaj pracy: <i>Sprawdzenie posadowienia kanalizacji deszczowej</i>		Szkic połowy nr: <b>II</b>	
Data: <b>4.06.2007</b>		Imię i nazwisko, podpis <i>Stanisław Kurdybach</i>		Województwo: zachodniopomorskie	
Pomierzył:		Miasto-Gmina <b>Ustronie Morskie</b>		Obiekt: <b>ul. Polna dz. 378, 380</b>	
Skartował:		Miejscowość: <b>Ustronie Morskie</b>		Pierworys: <b>322.124.2334</b> <b>322.142.0312</b>	
Sprawdził:		Obręb: <b>Ustronie Morskie</b>		Marek Stachowski REGON 333054782	

Obręb Nr: 29 Nazwa: **Ustronie Morskie**  
Gmina: Ustronie Morskie  
Powiat: kołobrzeski  
Województwo: zachodniopomorskie  
Rodzaj pracy: **Wytyczenie obrysu zewnętrznego komory technologicznej pod lawy fundamentowe**  
Numery działek: 378, 380  
Numer karty mapy: 322.124.2334  
322.142.0312

# OPERAT POMIAROWY

Centrum Sportowo – Rekreacyjne  
w Ustroniu Morskim

Etap I

 **geo-metr**  
BIURO USŁUG GEODEZYJNO-KARTOGRAFICZNYCH  
Marek Stachowski  
Biuro I: 78-100 Kołobrzeg, ul. Ratuszowa 3/6B, tel. 354 75 71  
Biuro II: 78-111 Ustronie Morskie, ul. Rolna 9, tel. 351 51 69  
NIP: 671-119-86-72, tel. kom. 0-604 903 843

Sporządził dnia	19.10.2006
Imię i nazwisko	<u>Stanisław Kurdybacha</u> Geodeta podpis
Sprawdził dnia	GEODETA UPRAWNIONY
Imię i nazwisko	<u>Marek Stachowski</u> Uprawn. nr 7892 podpis


## ZAWARTOŚĆ OPERATU

L.P	Wyszczególnienie	Karta
1	Szkic wyznaczenia	1
2		
3		
4		
5		

Operat niniejszy zawiera   1   słownie   Jeden    
kart kolejno ponumerowanych i zszytych

Kołobrzeg dn   19.10.2006  

*Stanisław Kurdybacha*  
*Radca*  
\_\_\_\_\_  
podpis

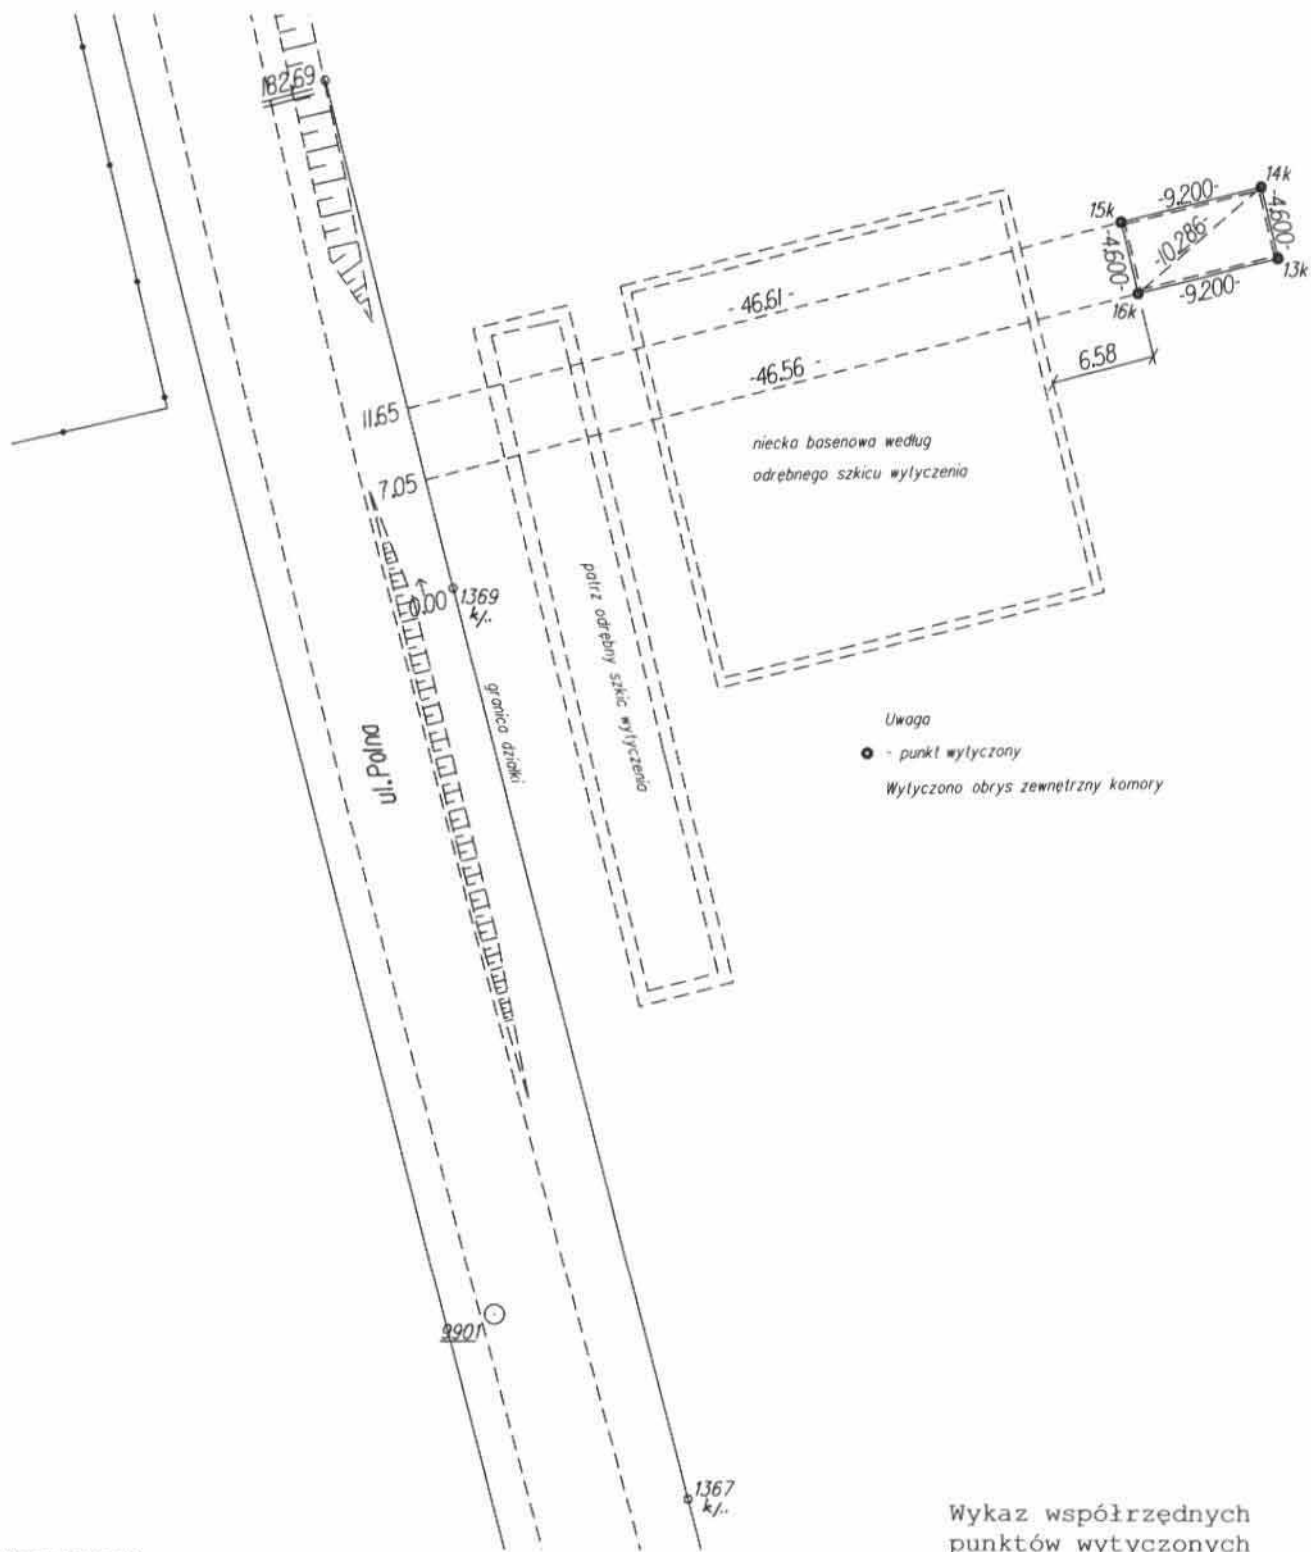

Uwaga  
 ● - punkt wytyczony  
 Wytyczono obris zewnętrzny komory

[Academic use only]

Otrzymałem  
 20.10.2006 G. Gmurda

Wykaz współrzędnych punktów wytyczonych

13K	6070014.797	3419985.263
14K	6070019.261	3419984.152
15K	6070017.040	3419975.224
16K	6070012.576	3419976.335

Rodzaj i nr przymiaru Topcon GTS 212	Rodzaj pracy: <b>Wytyczenie komory technologicznej</b>		Szkic połowy nr: <b>5</b>
Date:	Imię i nazwisko, podpis <b>Stefan Kudymba</b>	Województwo: zachodniopomorskie	Objekt: <b>ul. Polna dz. 378, 380</b>
Pomierzył: <b>19.10.2006</b>	<b>Geodeta</b>	Miasto-Gmina: <b>Ustronie Morskie</b>	Pierworys: <b>322.124.2334</b> <b>322.142.0312</b>
Skartował:	<b>GEODETA UPRAWNIONY</b>	Miejscowość: <b>Ustronie Morskie</b>	
Sprawdził:	<b>Marek Stachowski</b> Uprawn. zawod. nr 7892	Obręb: <b>Ustronie Morskie</b>	

Obręb Nr: 29 Nazwa: Ustronie Morskie  
Gmina: Ustronie Morskie  
Powiat: kołobrzeski  
Województwo: zachodniopomorskie  
Rodzaj pracy: Wytyczenie obniżenia w komorze technologicznej.  
Numery działek: 378, 380  
Numer karty mapy: 322.124.2334  
322.142.0312

# OPERAT POMIAROWY

Centrum Sportowo - Rekreacyjne  
w Ustroniu Morskim

Etap I

Otrzymałem  
07.02.2007  
Górnicki

  
BIURO USŁUG GEODEZYJNYCH  
Marek Stachowski  

Sporządził dnia	7.02.2007
Imię i nazwisko	Stanisław Kurdybacha GEODETA podpis
Sprawdził dnia	GEODETA UPRAWNIENY
Imię i nazwisko	Marek Stachowski Uprawn. zawod. nr 7892 podpis

## ZAWARTOŚĆ OPERATU


L.P	Wyszczególnienie	Karta
1	Szkic wyznaczenia	1
2		
3		
4		
5		


Operat niniejszy zawiera   1   słownie   Jeden    
kart kolejno ponumerowanych i zszytych

Kołobrzeg dn   7.02.2007  

*Stanisław Kurąbache*  
*podpis*

\_\_\_\_\_  
podpis

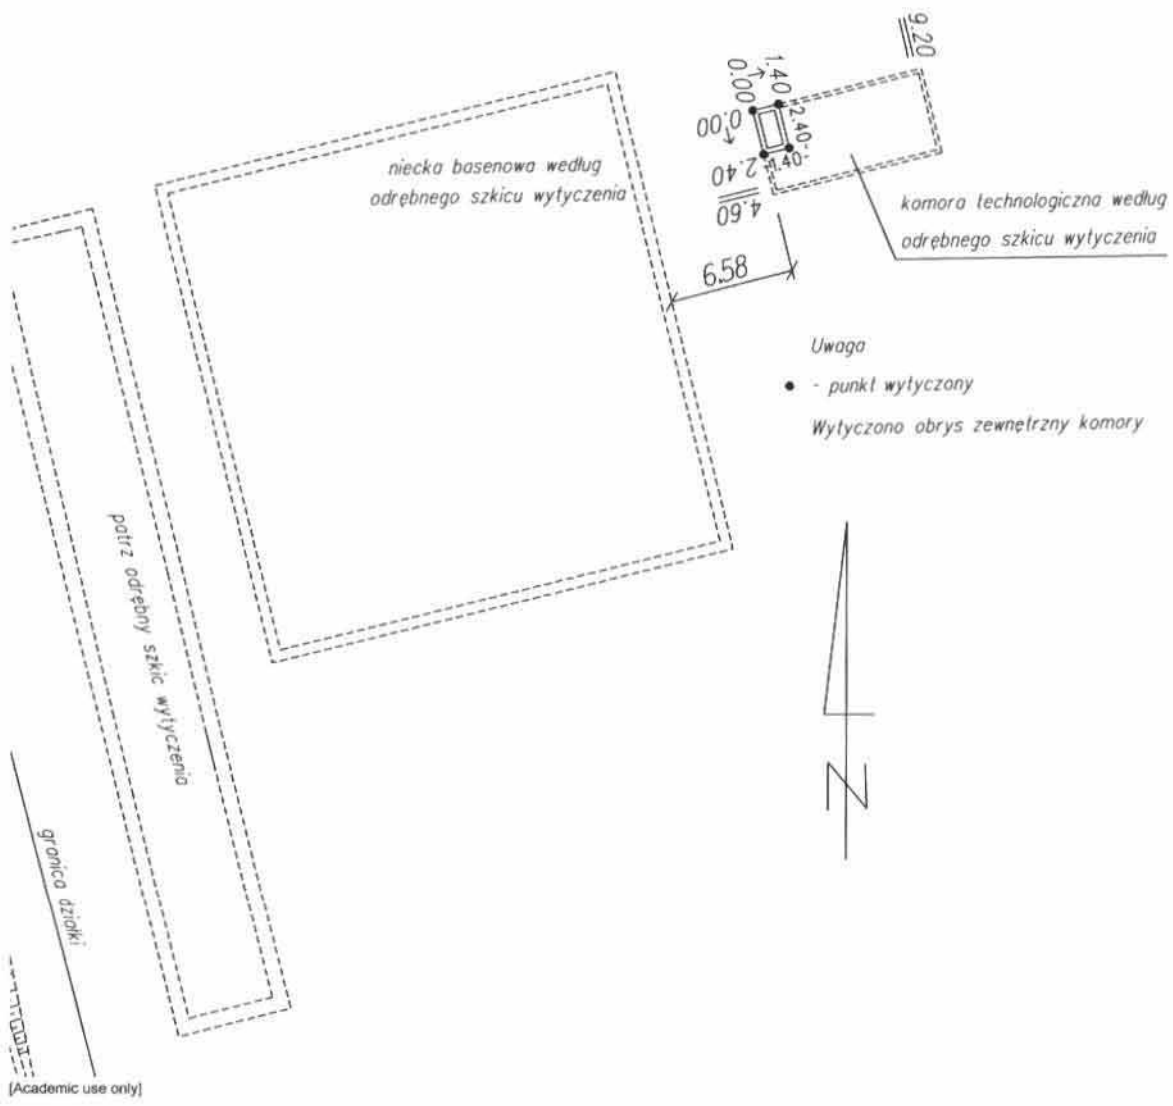

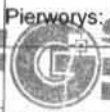Rodzaj i nr przymiaru Topcon GTS 212		Rodzaj pracy: <b>Wytyczenie obniżenia w komorze technolog.</b>		Szkic polowy nr: <b>12</b>	
Data: <b>7.02.2007</b>		Imię i nazwisko, podpis <i>Stanisław Kurdybacha</i>		Województwo: zachodniopomorskie	
Pomierzył:		Miasto-Gmina: <b>Ustronie Morskie</b>		Objekt: <b>ul. Polna dz. 378, 380</b>	
Skartował:		Miejscowość: <b>Ustronie Morskie</b>		Pierworys: <b>322.124.2334</b> <b>322.142.0312</b>	
Sprawdził:		Obręb: <b>Ustronie Morskie</b>		 <b>BIURO USŁUG GEODEZYJNO-KARTOGRAFICZNYCH</b> <b>Marek Stachowski</b> Biuro I: 78-100 Kołobrzeg, ul. Ratuszowa 3/68, tel. 354 75 71 Biuro II: 78-111 Ustronie Morskie, ul. Rolna 9, tel. 351 51 69 NIP: 671-119-86-72, tel. kom. 0-604 904 343	

Obręb Nr: 29 Nazwa: Ustronie Morskie  
Gmina: Ustronie Morskie  
Powiat: kołobrzeski  
Województwo: zachodniopomorskie  
Rodzaj pracy: Niwelacja kontrolna wlotów rur do komory technologicznej  
Numery działek: 378, 380  
Numer karty mapy: 322.124.2334  
322.142.0312

# OPERAT POMIAROWY

Centrum Sportowo - Rekreacyjne  
w Ustroniu Morskim

Etap I

 **geo-metr**  
BIURO USŁUG GEODEZYJNO-KARTOGRAFICZNYCH  
Marek Stachowski  
Biuro I: 78-100 Kołobrzeg, ul. Ratuszowa 3/68, tel. 354 75 71  
Biuro II: 78-111 Ustronie Morskie, ul. Rolna 9, tel. 351 51 69  
NIP: 671-119-86-72, tel. kom. 0-604 904 843

Sporządził dnia	23.03.2007
Imię i nazwisko	Stanisław Kurdybacha podpis
Sprawdził dnia	GEODETA UPRAWNIONY
Imię i nazwisko	Marek Stachowski Uprawn. zawod. nr 7892 podpis



## ZAWARTOŚĆ OPERATU


L.P	Wyszczególnienie	Karta
1	Szkic wyznaczenia	1
2		
3		
4		
5		

Operat niniejszy zawiera   1   słownie   Jeden    
kart kolejno ponumerowanych i zszytych


Kołobrzeg dn   23.03.2007  

*Stanisław Kurdybacha*

*podpis*

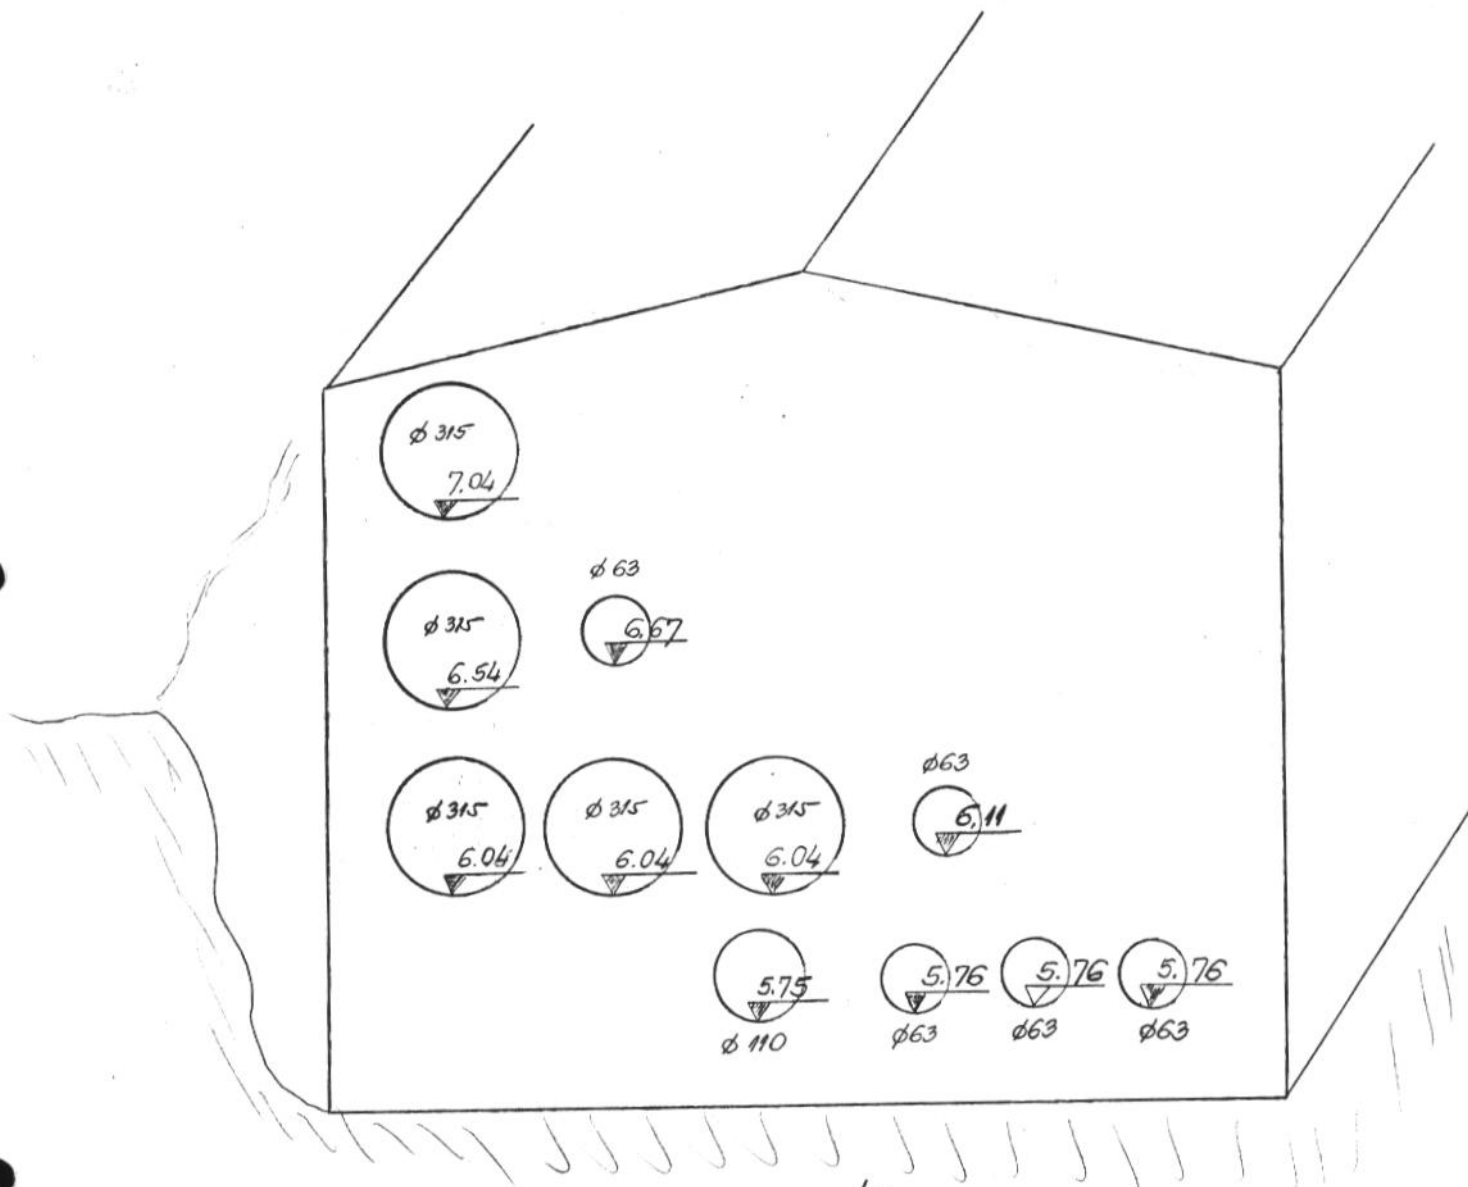

widok z zewnątrz  
od strony zachodniej

Rodzaj i nr przymiaru Topcon GTS 212		Rodzaj pracy: <b>Niwelacja kontrolna wlotów rur do komory tech.</b>		Szkic polowy nr: <b>15</b>	
Data: <b>23.03.2007</b>		Imię i nazwisko, podpis <b>Stanisław Kurdybacha</b> Geodeta		Województwo: <b>zachodniopomorskie</b>	
Pomierzył:		Miasto-Gmina: <b>Ustronie Morskie</b>		Obiekt: <b>ul. Polna dz. 378, 380</b>	
Skartował:		Miejscowość: <b>Ustronie Morskie</b>		Pierworys: <b>322.124.2334</b> <b>322.142.0312</b>	
Sprawdził:		Obręb: <b>Ustronie Morskie</b>		 <b>BIURO USŁUG GEODEZYJNO-KARTOGRAFICZNYCH</b> <b>Marek Stachowski</b> Biuro I: 78-100 Kolobrzeg, ul. Retuszowa 3/68, tel. 354 75 71 Biuro II: 78-111 Ustronie Morskie, ul. Polna 9, tel. 351 51 69 NIP: 671-119-86-72, tel. kom. 0-604 904 8-13	

Obręb Nr: 29 Nazwa: **Ustronie Morskie**  
Gmina: Ustronie Morskie  
Powiat: kołobrzeski  
Województwo: zachodniopomorskie  
Rodzaj pracy: **Założenie reperów roboczych**  
Numery działek: 378, 380  
Numer karty mapy: 322.124.2334  
322.142.0312

# OPERAT POMIAROWY

Centrum Sportowo – Rekreacyjne  
w Ustroniu Morskim

Etap I

 **geo-metr**  
BIURO USŁUG GEODEZYJNO-KARTOGRAFICZNYCH  
**Marek Stachowski**  
Biuro I: 78-100 Kołobrzeg, ul. Ratuszowa 3/6B, tel. 354 75 71  
Biuro II: 78-111 Ustronie Morskie, ul. Rolna 9, tel. 351 51 69  
NIP: 671-119-86-72 REGON 330054782

Sporządził dnia	4.10.2006
Imię i nazwisko	<u>Stanisław Kurdybacha</u> Geodeta podpis
Sprawdził dnia	GEODETA UPRAWNIONY
Imię i nazwisko	<u>Marek Stachowski</u> Uprawn. zawod. nr 7892 podpis


## ZAWARTOŚĆ OPERATU

L.P	Wyszczególnienie	Karta
1	Szkic wyznaczenia	1
2		
3		
4		
5		


Operat niniejszy zawiera   1   słownie   Jeden    
kart kolejno ponumerowanych i zszytych

Kołobrzeg dn   4.10.2006  

*Stanisław Kurdybacha*  
podpis

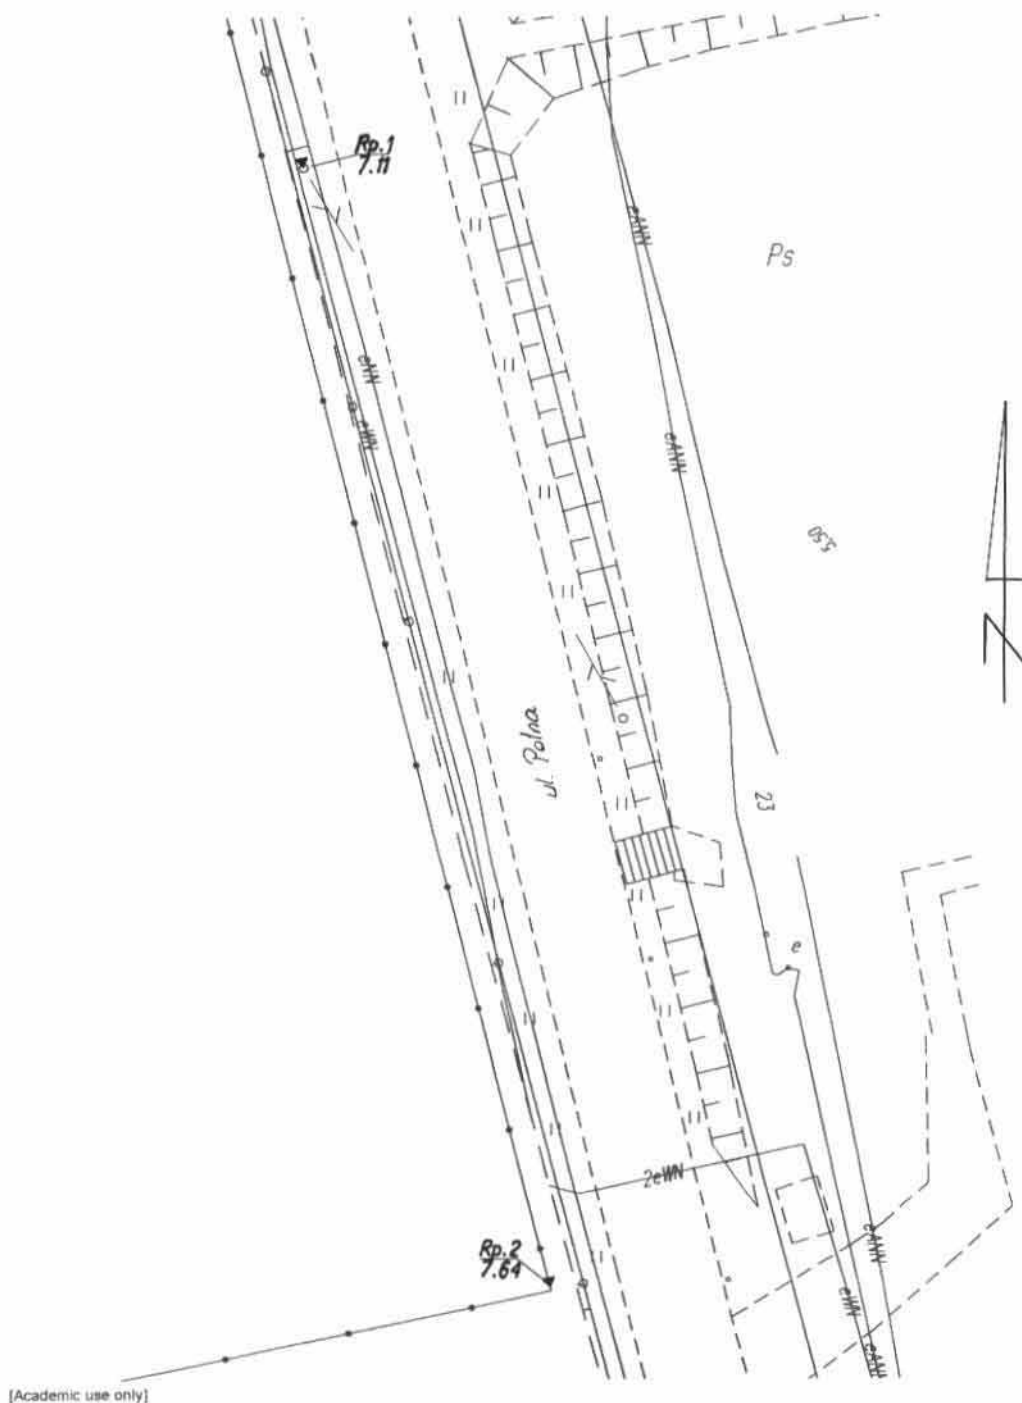


[Academic use only]

Rodzaj i nr przymiaru Topcon GTS 212		Rodzaj pracy: <b>Założenie reperów roboczych</b>		Szkiec połowy nr: <b>2</b>	
Data: <b>4.10.2006</b>		Imię i nazwisko, podpis: <b>Stanisław Kurdybacha</b>		Województwo: zachodniopomorskie	
Pomierzył:		Miasto-Gmina: <b>Ustronie Morskie</b>		Obiekt: <b>ul. Polna dz. 378, 380</b>	
Skartował:		Miejscowość: <b>Ustronie Morskie</b>		Pierworys: <b>322.124.2334 322.142.0312</b>	
Sprawdził:		Obręb: <b>Ustronie Morskie</b>		 <b>geo-metr</b> BIURO USŁUG GEODEZYJNO-KARTOGRAFICZNYCH <b>Marek Stachowski</b>	

Biuro I: 78-100 Kolobrzeg, ul. Ratuszowa 3/68, tel. 354 75 71  
 Biuro II: 78-111 Ustronie Morskie, ul. Rolna 9, tel. 351 51 69  
 NIP: 671-119-86-72 REGON 330054782

BASEN KRYTY REALIZOWANY W 2 CZĘŚCI I ETAPIU

HALA SPORTOWA REALIZOWANA W II ETAPIE

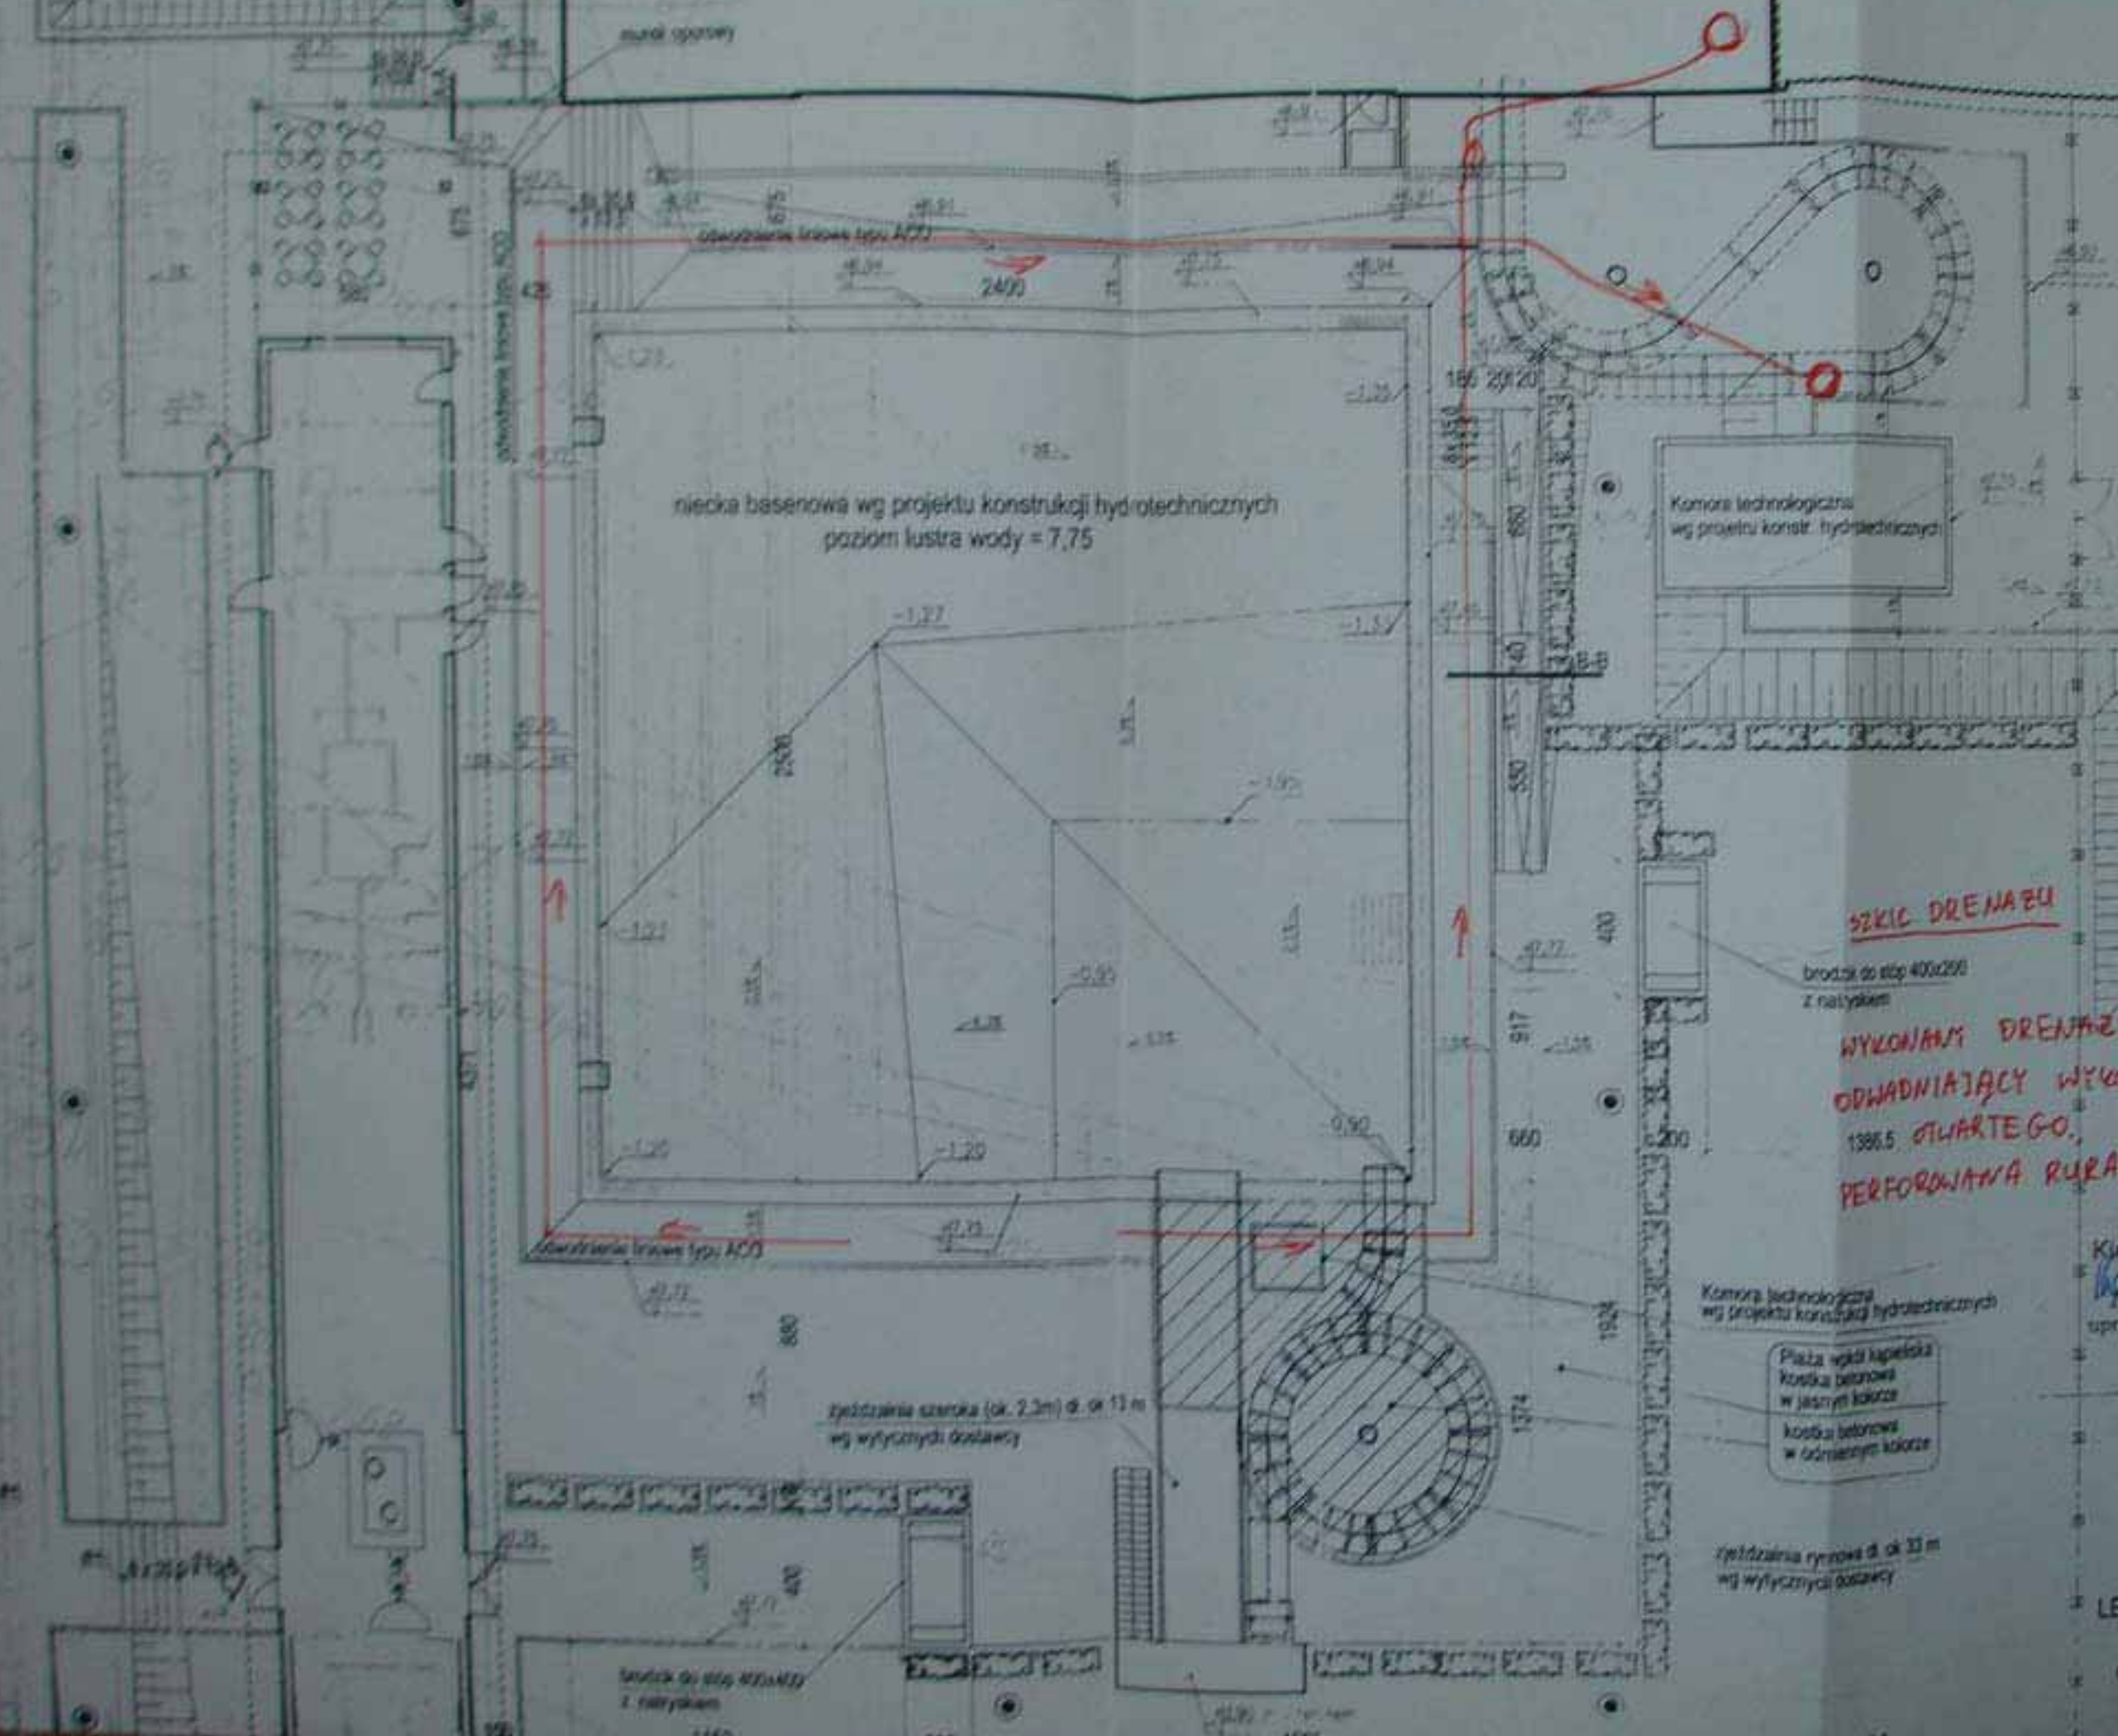

niecka basenowa wg projektu konstrukcji hydrotechnicznych  
poziom lustro wody = 7,75

Komora technologiczna  
wg projektu konstr. hydrotechnicznych

**SZKIC DRENARZU**

WYKONANIE DRENARZU TYKLANOWY  
ODWADNIAJĄCY WYKOP BASENU  
1386.5 STWARTEGO,  
PERFOROWANA RURA PCV  $\phi 100$ mm.

MITEX S.A.  
Kierownik Budowy  
*Marcin Kosciuszko*  
upr. bud. nr 192/Sa/2002

Wzór i kolor uzgodnić z projektantem  
na etapie wyboru dostawcy

Płazta wędlinowa  
kostka betonowa  
w jasnym kolorze

Komora technologiczna  
wg projektu konstrukcji hydrotechnicznych

zjazdziara rynnowa  $\phi$  ok 33 m  
wg wylicznicy dostawcy

LEGENDA:

- oświetlenie terenu  
wg proj. sied. zewnętrznych

1386.5

Obręb Nr: 29 Nazwa: **Ustronie Morskie**  
Gmina: Ustronie Morskie  
Powiat: kołobrzeski  
Województwo: zachodniopomorskie  
Rodzaj pracy: **Wytyczenie osi ścian pawilonu  
pod ławy fundamentowe**  
Numery działek: 378, 380  
Numer karty mapy: 322.124.2334  
322.142.0312

# OPERAT POMIAROWY

Centrum Sportowo – Rekreacyjne  
w Ustroniu Morskim

Etap I



Biurowo I: 78-100 Kołobrzeg, ul. Ratuszowa 3/68, tel. 354 75 71  
Biurowo II: 78-111 Ustronie Morskie, ul. Rolna 9, tel. 351 51 69  
NIP: 671-119-86-72 REGON 330054782

Sporządził dnia	4.10.2006
Imię i nazwisko	<i>Stanisław Kurdybacha</i> podpis
Sprawdził dnia	GEODETA UPRAWNIONY
Imię i nazwisko	<i>Marek Stachowski</i> Uprawn. zawod. nr 7892 podpis

## ZAWARTOŚĆ OPERATU


L.P	Wyszczególnienie	Karta
1	Szkic wytyczenia	1
2		
3		
4		
5		

Operat niniejszy zawiera   1   słownie   Jeden    
kart kolejno ponumerowanych i zszytych

Kołobrzeg dn   4.10.2006  


*Stanisław Kurdybacha*  
*podpis*



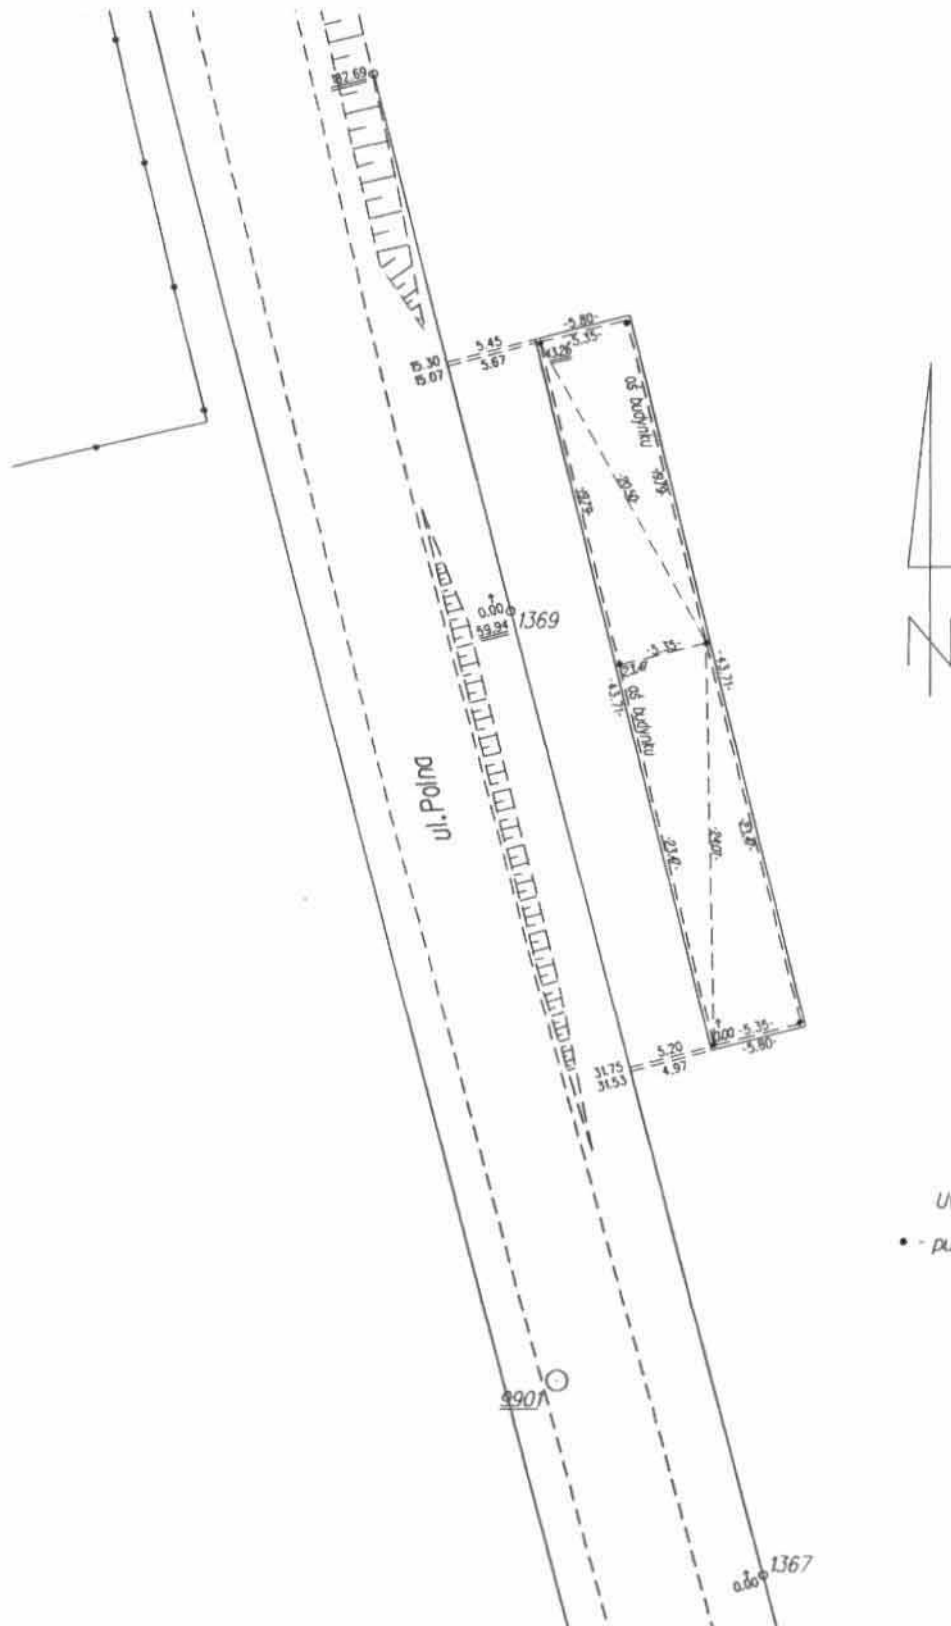

Uwaga  
 • - punkt wytyczony

[Academic use only]

Rodzaj i nr przymiaru Topcon GTS 212		Rodzaj pracy: <b>Wytyczenie osi ścian pawilonu pod ławy fund.</b>		Szkic polowy nr: <b>I</b>	
Data: <b>4.10.2006</b>		Imię i nazwisko, podpis: <b>Stanisław Kurdybacha</b>		Województwo: zachodniopomorskie	
Pomierzył: <b>4.10.2006</b>		Miasto-Gmina: <b>Ustronie Morskie</b>		Objekt: <b>ul. Polna dz. 378, 380</b>	
Skartował:		Miejscowość: <b>Ustronie Morskie</b>		Pierworys: <b>322.124.2334 322.142.0312</b>	
Sprawdził:		Obręb: <b>Ustronie Morskie</b>		 <b>geo-metr</b> BIURO USŁUG GEODEZYJNO-KARTOGRAFICZNYCH <b>Marek Stachowski</b> Biuro I: 78-100 Kolobrzeg, ul. Refuszarowa 3/6B, tel. 354 75 71 Biuro II: 78-111 Ustronie Morskie, ul. Rolna 9, tel. 351 51 69 NIP: 671-119-86-72 REGON 330054782	

Obręb Nr: 29 Nazwa: **Ustronie Morskie**  
Gmina: Ustronie Morskie  
Powiat: kołobrzeski  
Województwo: zachodniopomorskie  
Rodzaj pracy: **Wytyczenie osi ścian pawilonu  
na ławach fundamentowych**  
Numery działek: 378, 380  
Numer karty mapy: 322.124.2334  
322.142.0312

# OPERAT POMIAROWY

Centrum Sportowo – Rekreacyjne  
w Ustroniu Morskim

Etap I



Biurowo I: 78-100 Kołobrzeg, ul. Ratuszowa 3/6B, tel. 354 75 71  
Biurowo II: 78-111 Ustronie Morskie, ul. Rolna 9, tel. 351 51 69  
NIP: 671-119-86-72 REGON 330054782

Sporządził dnia	14.10.2006
Imię i nazwisko	<i>Stanisław Kurdybacha</i> geodeta podpis
Sprawdził dnia	GEODETA UPRAWNIONY
Imię i nazwisko	<i>Marek Stachowski</i> Uprawn. zawod. nr 7892 podpis


## ZAWARTOŚĆ OPERATU

L.P	Wyszczególnienie	Karta
1	Szkic wytyczenia	1
2		
3		
4		
5		

Operat niniejszy zawiera   1   słownie   Jeden    
kart kolejno ponumerowanych i zszytych

Kołobrzeg dn   14.10.2006  

*Stanisław Kurdybacha*  
podpis

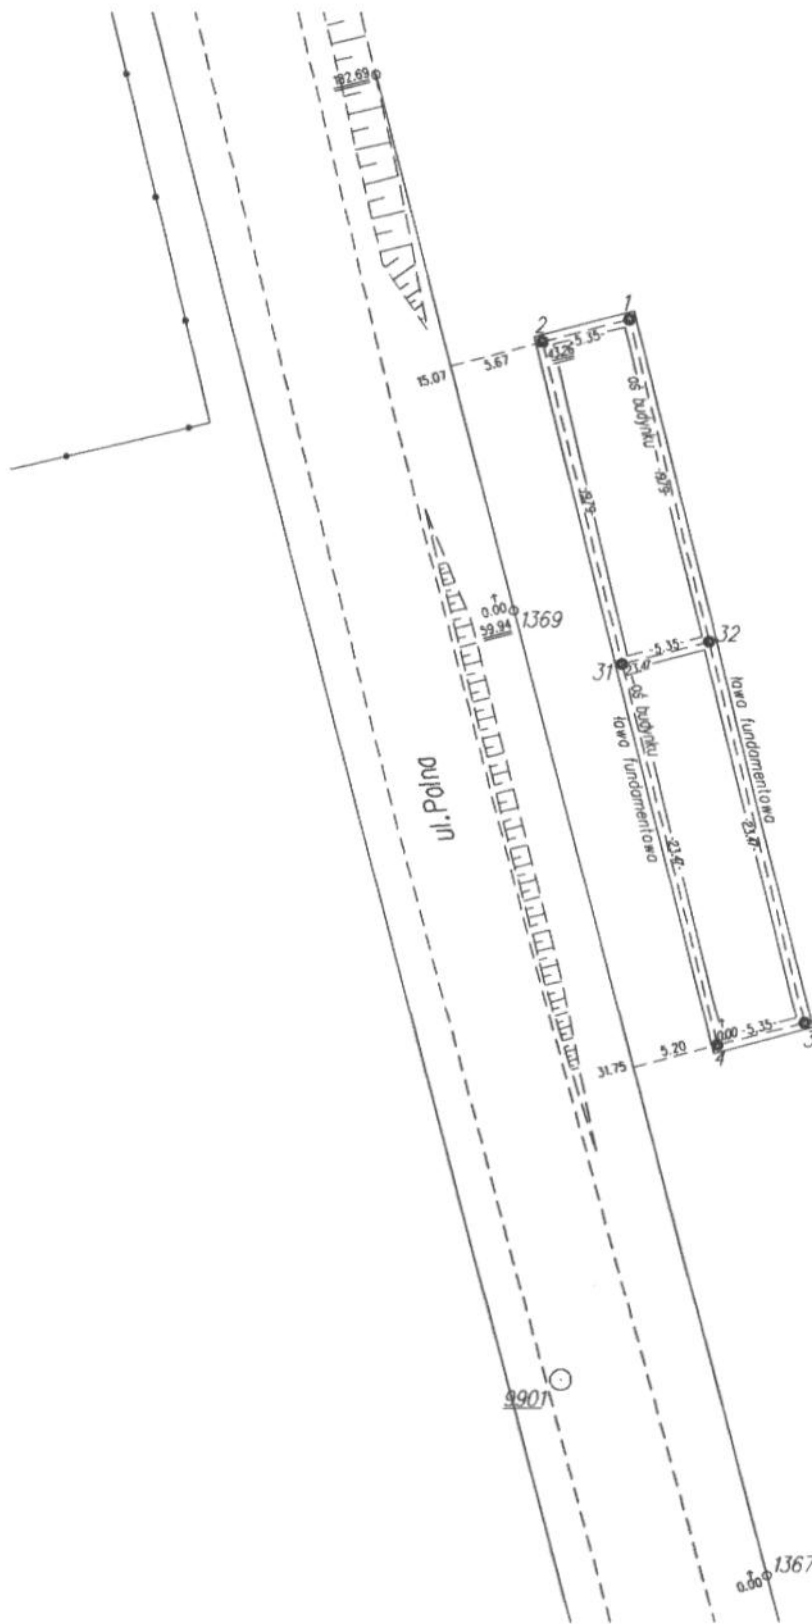


Uwaga  
 ● - punkt wytyczony

Wykaz współrzędnych punktów wytyczonych

1	6070011.327	3419939.934
2	6070010.035	3419934.742
3	6069969.347	3419950.379
4	6069968.055	3419945.188
31	6069990.830	3419939.521
32	6069992.122	3419944.712

[Academic use only]

Rodzaj i nr przymiaru Topcon GTS 212		Rodzaj pracy: <b>Wytyczenie osi ścian pawilonu na ławach fund.</b>		Szklc połowy nr: <b>3</b>	
Data: <b>14.10.2006</b>		Imię i nazwisko, podpis <b>Stanisław Kurdybacha</b>		Województwo: zachodniopomorskie	
Pomierzył:		Miasto-Gmina: <b>Ustronie Morskie</b>		Obiekt: <b>ul. Polna dz. 378, 380</b>	
Skartował:		Miejscowość: <b>Ustronie Morskie</b>		Pierworsy: <b>322.124.2334</b> <b>322.142.0312</b>	
Sprawdził:		Obręb: <b>Ustronie Morskie</b>		 <b>BIURO USŁUG GEODEZYJNO-ZARTOGRAFICZNYCH</b> <b>Marek Stachowski</b> Biuro I: 78-100 Kolabrzeg, ul. Ratuszowa 3/6B, tel. 354 75 71 Biuro II: 78-111 Ustronie Morskie, ul. Raina 9, tel. 351 51 69 NIP: 671-119-86-72 REGON 330054782	

Obręb Nr: 29 Nazwa: **Ustronie Morskie**  
Gmina: Ustronie Morskie  
Powiat: kołobrzeski  
Województwo: zachodniopomorskie  
Rodzaj pracy: **Wytyczenie słupów przy budynku pawilonu**  
Numery działek: 378, 380  
Numer karty mapy: 322.124.2334  
322.142.0312

# OPERAT POMIAROWY

Centrum Sportowo - Rekreacyjne  
w Ustroniu Morskim

Etap I

*Otrzymałem  
07.02.2007  
Gmurder*

 **geo-metr**  
BIURO USŁUG GEODEZYJNO-KARTOGRAFICZNYCH  
Marek Stachowski

Biurowo I: 78-100 Kołobrzeg, ul. Ratuszowa 3/6B, tel. 354 75 71  
Biurowo II: 78-111 Ustronie Morskie, ul. Rolna 9, tel. 351 51 69  
NIP: 671-119-86-72, tel. kom. 0-604 904 843

Sporządził dnia	7.02.2007
Imię i nazwisko	<i>Stanisław Kurdybacha</i> podpis
Sprawdził dnia	GEODETA UPRAWNIONY
Imię i nazwisko	Marek Stachowski Uprawn. zawod. nr 7892 podpis


## ZAWARTOŚĆ OPERATU

L.P	Wyszczególnienie	Karta
1	Szkic wyznaczenia	1
2		
3		
4		
5		

Operat niniejszy zawiera 1 słownie Jeden  
kart kolejno ponumerowanych i zszytych

Kołobrzeg dn 7.02.2007


Stanisław Kurdybacha  
podpis

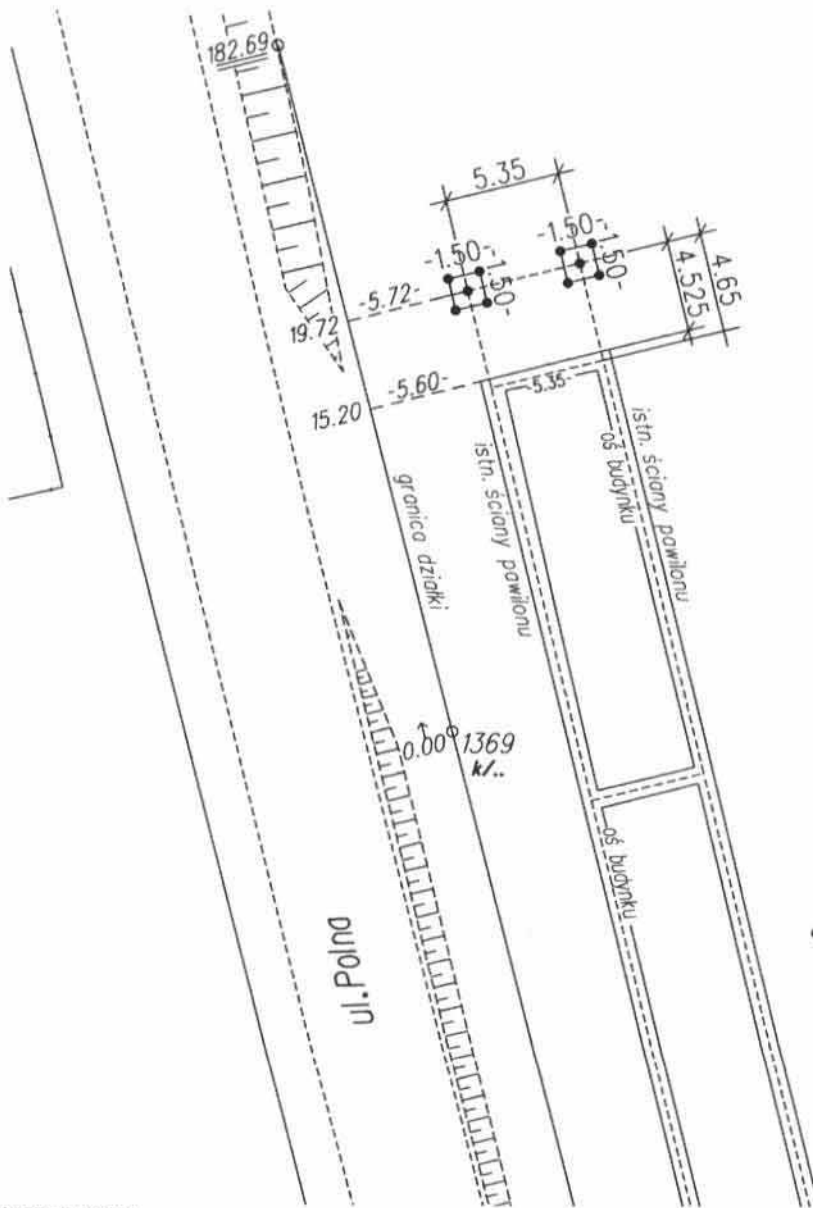

[Academic use only]

Uwaga

• - punkt wytyczony

Rodzaj i nr przemiaru Topcon GTS 212		Rodzaj pracy: <b>Wytyczenie słupów przy budynku pawilonu</b>		Szkiec polowy nr: <b>11</b>	
Data: <b>7.02.2007</b>		Imię i nazwisko, podpis <b>Stanisław Kurdybacha</b>		Województwo: zachodniopomorskie	
Pomierzył:		Miasto-Gmina: <b>Ustronie Morskie</b>		Obiekt: <b>ul. Polna dz. 378, 380</b>	
Skartował:		Miejscowość: <b>Ustronie Morskie</b>		Pierworys: <b>322.124.2334</b> <b>322.142.0312</b>	
Sprawdził:		Obręb: <b>Ustronie Morskie</b>		 <b>geo-metr</b> BIURO USŁUG GEODEZYJNO-KARTOGRAFICZNYCH <b>Marek Stachowski</b> Biuro I: 78-100 Kolobrzeg, ul. Roturska 3/6B, tel. 354 75 71 Biuro II: 78-111 Ustronie Morskie, ul. Rolna 9, tel. 351 51 07 NIP: 671-119-86-72, tel. kom. 0-604 904	
		GEODETA UPRAWNIONY <b>Marek Stachowski</b> Uprawn. zawod. nr 7827			

**INWENTARYZACJA POWYKONAWCZA  
PRZYŁĄCZY WODOCIĄGOWYCH DO DZIAŁKI NR 378  
POŁOŻONEJ W OBRĘBIE USTRONIE MORSKIE  
PRZY UL. POLNEJ  
SKALA 1:500**



Biurowo: 78-100 Kołobrzeg, ul. Reluszowa 3/8B, tel. 354 75 71  
Biuro II: 78-111 Ustronie Morskie, ul. Rolna 9, tel. 351 51 69  
NIP: 671-119-86-72, tel. kom. 0-604 994 822

GEODETA UPRAWNIONY

Marek Stachowski  
Udow. zawod. nr 7892

**STAROSTA KOŁOBRZESKI**  
POWIATOWY OŚRODEK DOKUMENTACJI  
GEODEZYJNEJ I KARTOGRAFICZNEJ  
W KOŁOBRZEGU


Wyeksponowane na niniejszej mapie sieci uzbrojenia terenu zostały  
zinventoryzowane, a dokumenty powstałe w wyniku inwentaryzacji  
przyjęte do państwowego zasobu geodezyjnego i kartograficznego  
w dniu 2006-12-06 i zweryfikowano  
pod nr 072-2331/2006  
Sieć uzbrojenia terenu zrealizowana została zgodnie/mięszadnie  
z lokalizacją uzgodnioną w opinii Zespołu Uzgodnienia Dokumentacji  
Projektowej Nr. 318/2006 z dnia 28.06.2006  
Kołobrzeg dnia 2006-12-06

(brak i niezwykłe podpię stanowiące  
stanowiące odchylenie od projektu)


STAROSTA  
428 Edgienia Sowa  
kierownik zespołu

Nr 710j. 318/2006  
z dnia 28.06.2006

Zup. Starosta  
PRZEWODNICZĄCY  
Zespołu Uzgodnienia Dokumentacji Projektowej  
w zast. p. 318/2006  
uprawniony Henryk Gierzejewski  
M. P. 318/2006 zakres 1, 2

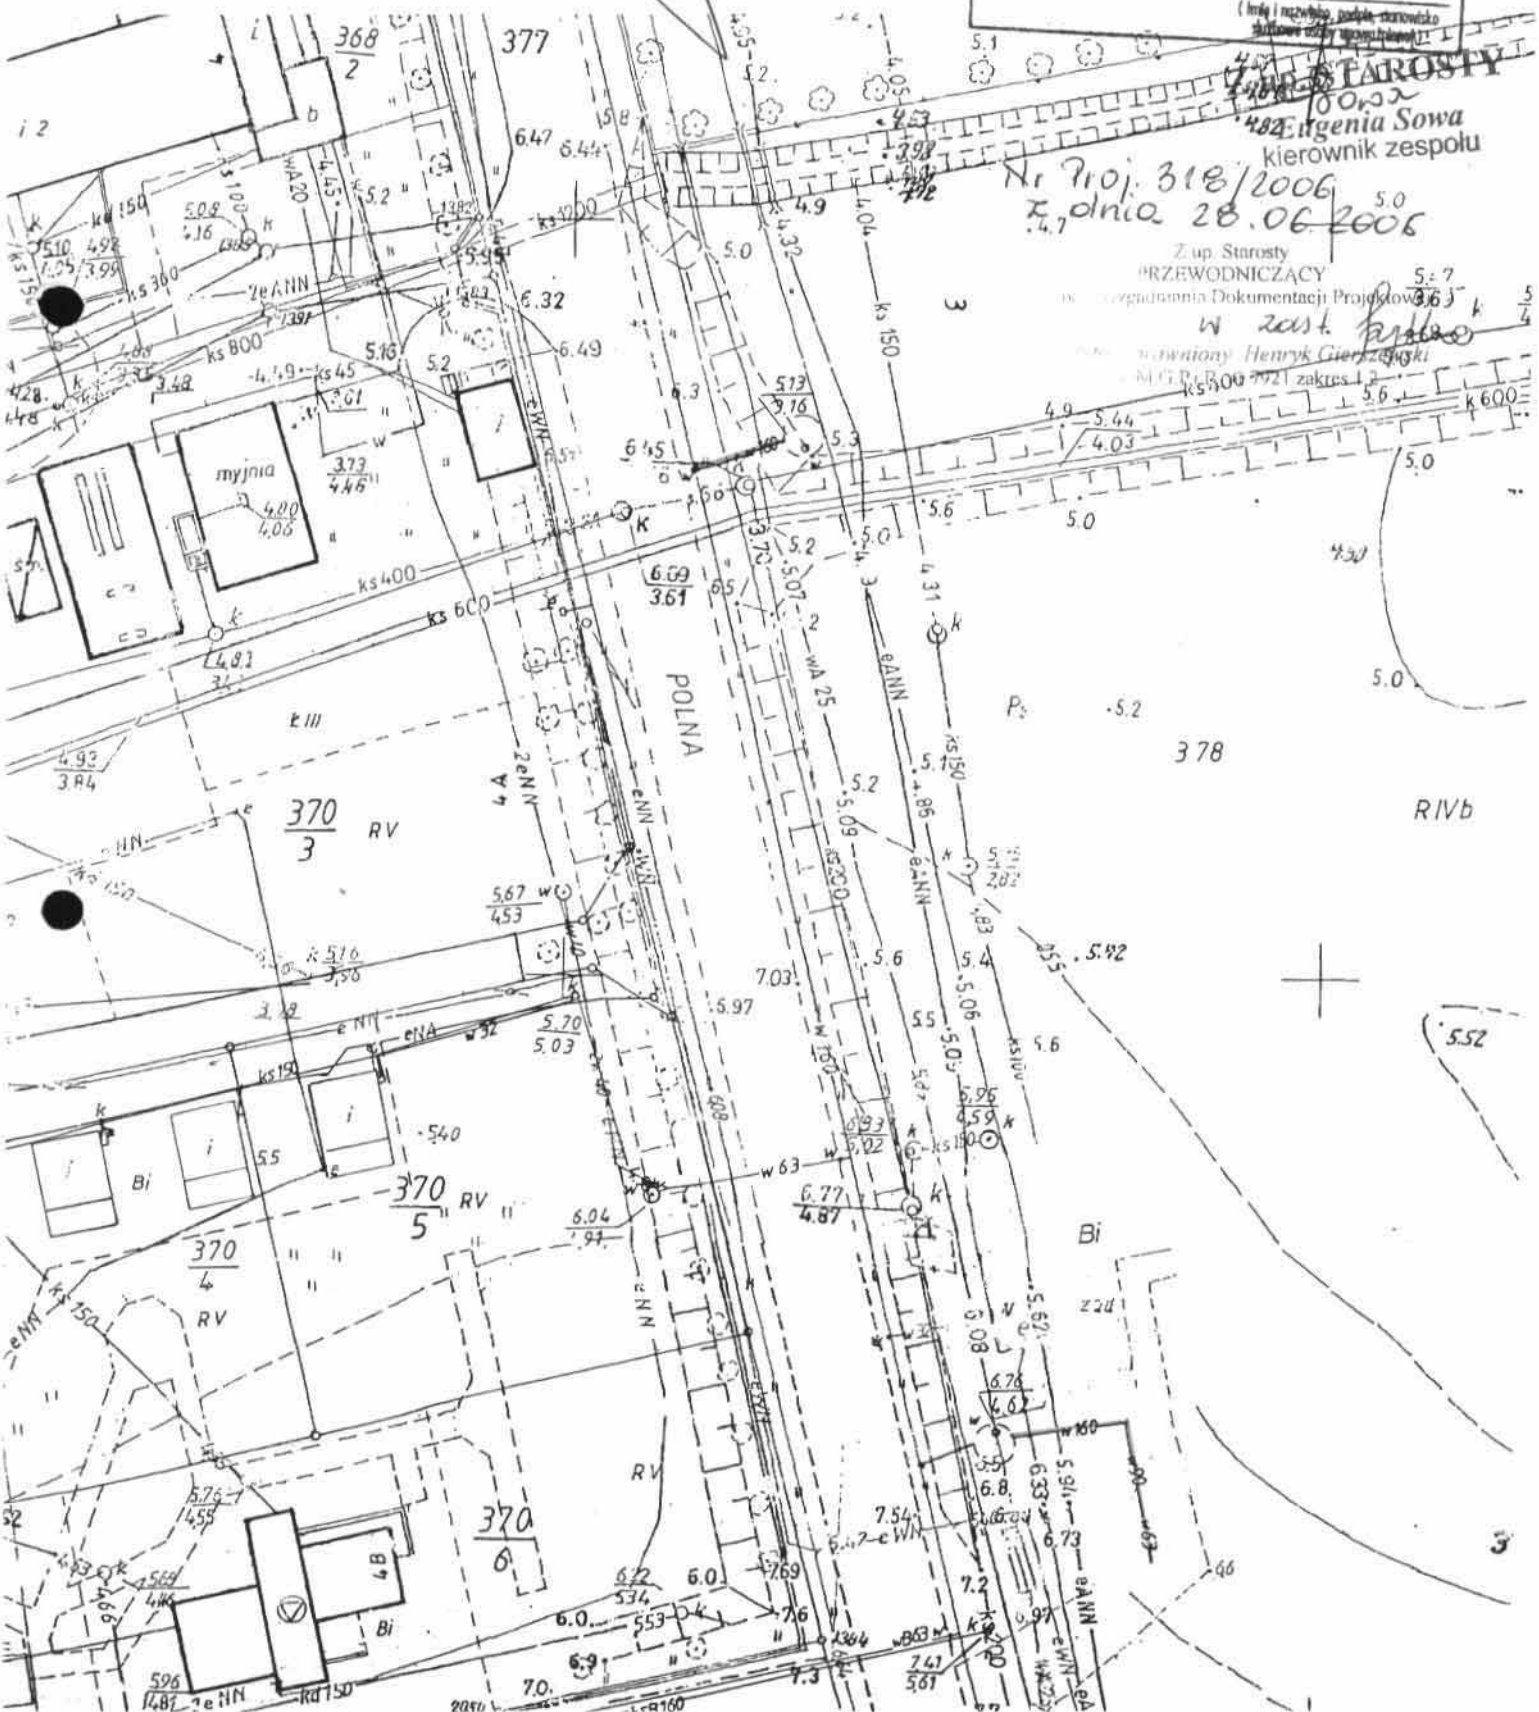




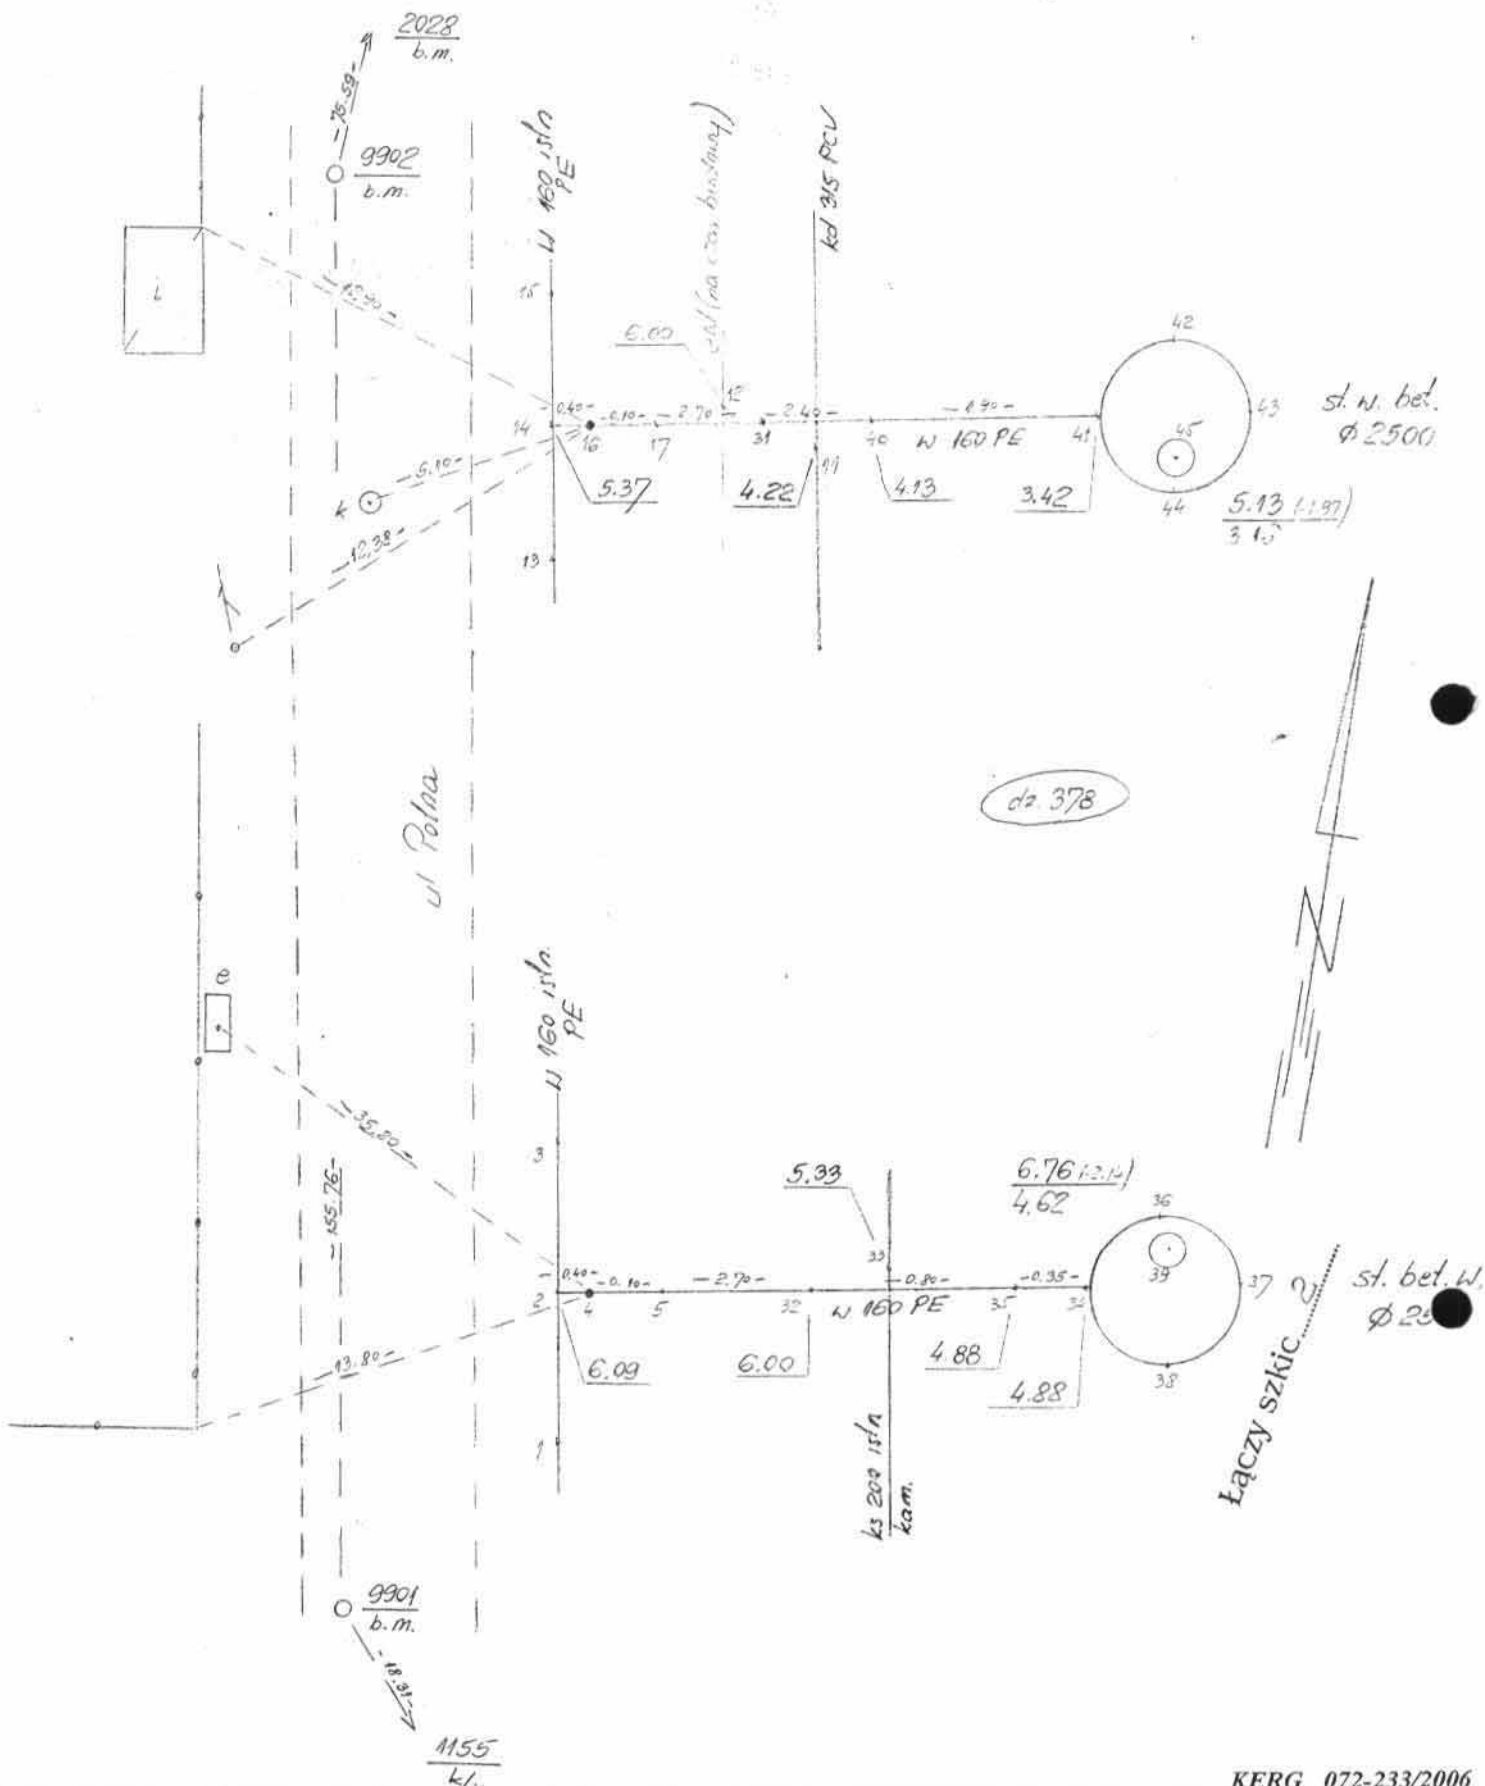

KERG 072-233/2006

Rodzaj i nr przymiaru Topcon GTS 212		Rodzaj pracy: <b>Inwentaryzacja powykon. przyłącza wodociągu</b>		Szkic polowy nr: <b>1</b>
Data: <b>17.11.2006</b>		Imię i nazwisko, podpis <b>Stanisław Kurdybach</b> GEOD. M. PRACOWNIK		Objekt: <b>ul. Polna dz 378</b>
Pomierzył: <b>17.11.2006</b>		Miejscowość: <b>Ustronie Morskie</b>		<b>322-124-2334; 322-142-0312</b> BIURO USŁUG GEODEZYJNO-KARTOGRAFICZNYCH <b>Marek Stachowski</b> Biuro I: 78-100 Kolobrzeg, ul. Ratuszowa 3/6B, tel. 354 75 71 Biuro II: 78-111 Ustronie Morskie, ul. Polna 9, tel. 351 51 69 NIP: 671-119-86-72, tel. kom. 0-604 904 843
Skartował: <b>17.11.2006</b>		Miejscowość: <b>Ustronie Morskie</b>		
Sprawdził: <b>17.11.2006</b>		Obręb: <b>29 - Ustronie Morskie</b>		


943528875

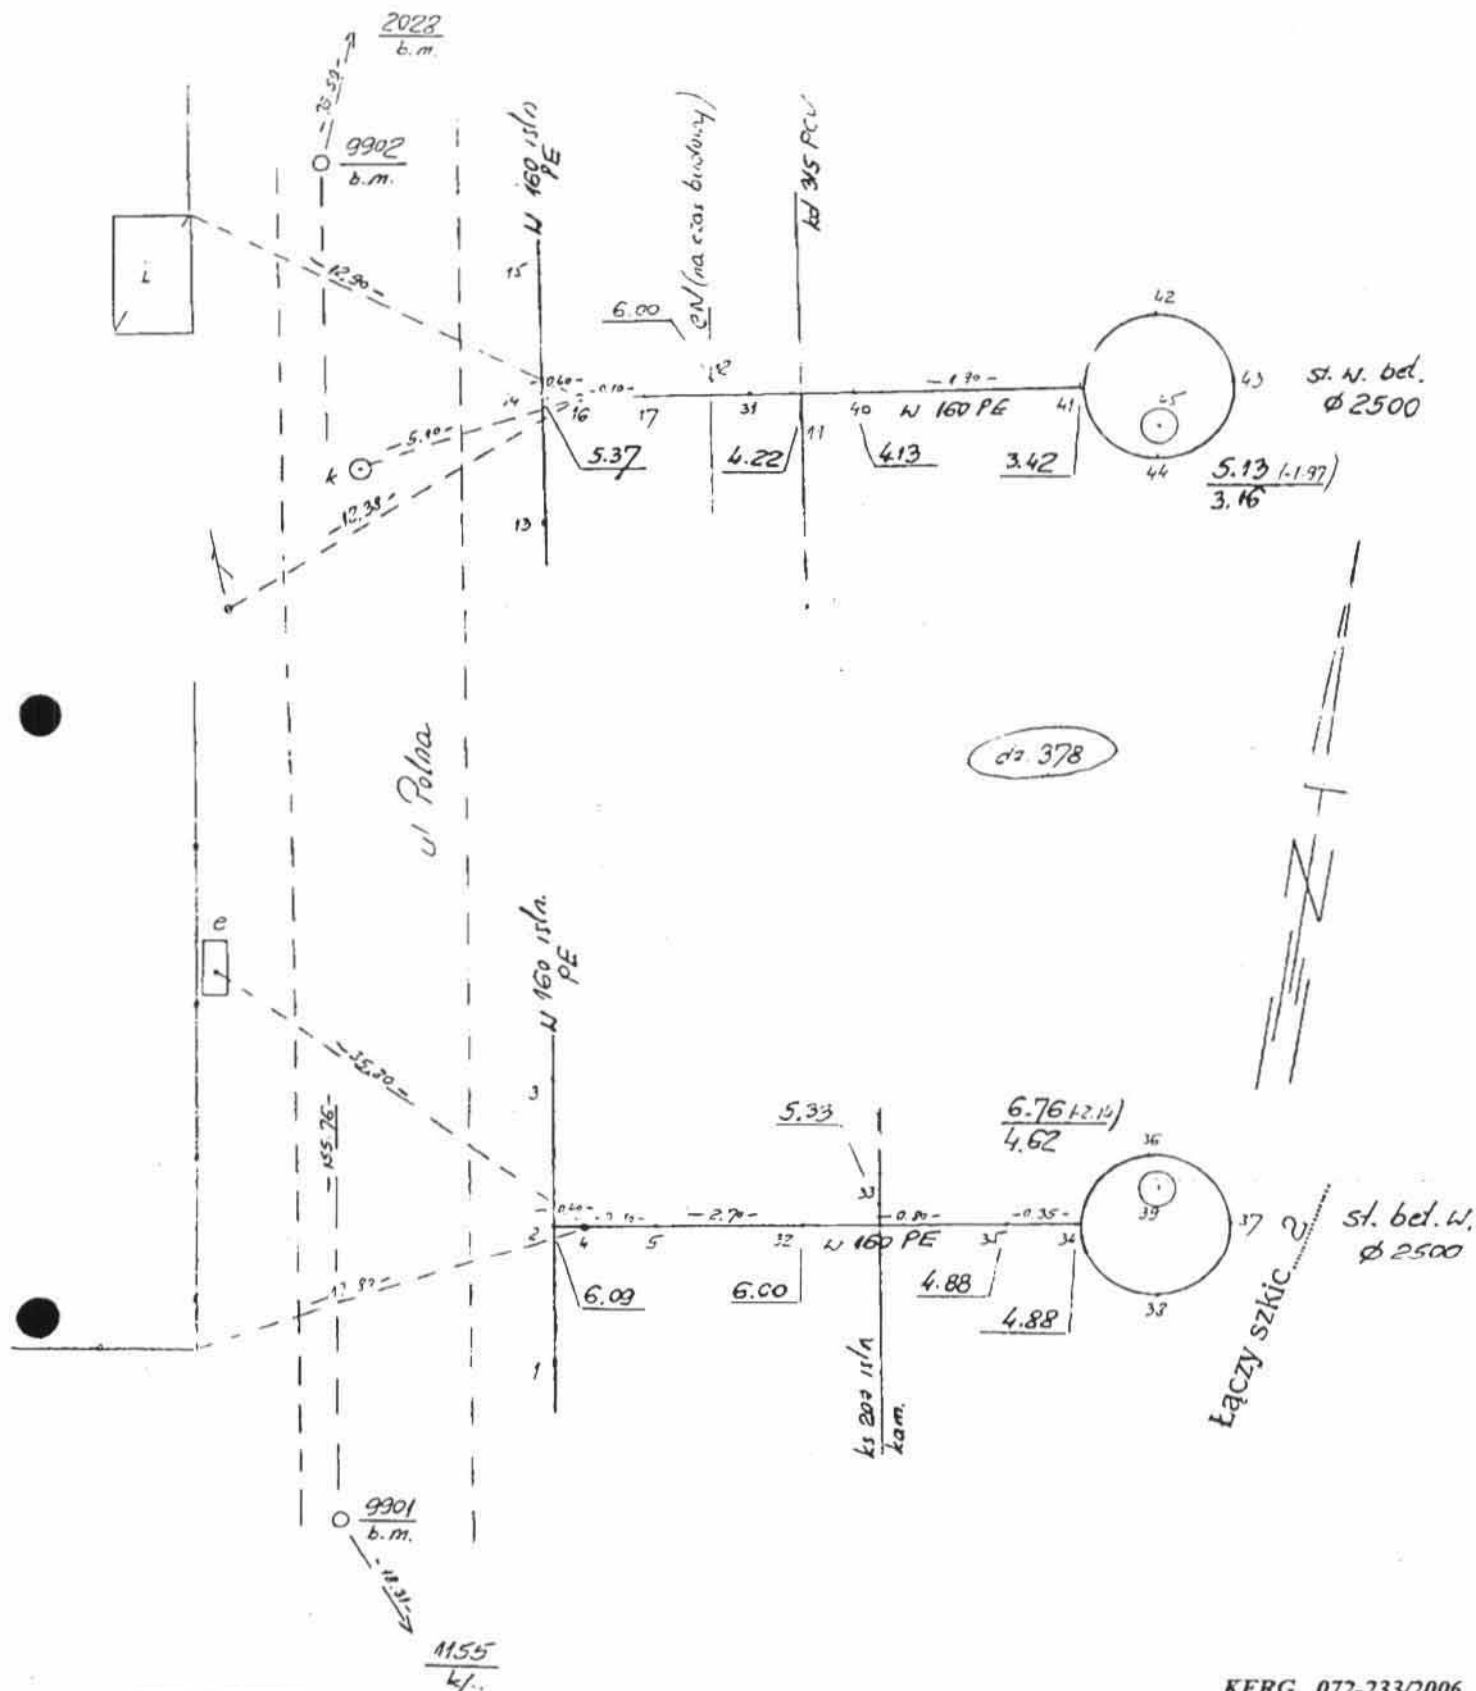

KERG 072-233/2006

Rodzaj i nr przyrządu Topcon GTS 212	Rodzaj pracy: <b>Inwentaryzacja powykon. przyłącza wodociągu</b>		Szkic połowy nr: <b>1</b>
Data:	Imię i nazwisko, podpis	Województwo: zachodniopomorskie	Obiekt <b>ul. Polna dz 378</b>
Pomierzył: <b>7.11.2006</b>	<b>Stanisław Kurdybacha</b>	Miasto-Gmina <b>Ustronie Morskie</b>	Planowcy: <b>322.124.2334; 322.142.0312</b>
Skartował:	<b>GEODETA UPRAWNIONY</b>	Miejscowość: <b>Ustronie Morskie</b>	<b>Mark Stachowski</b>
Sprawdził:	<b>Mark Stachowski</b> Uprawn. zawod. nr 7892	Obręb: <b>29 - Ustronie Morskie</b>	Adresy: 78-100 Kołobrzeg, ul. Refusowa 3/5B, tel. 504 75 71 78-111 Ustronie Morskie, ul. Rybna 9, tel. 551 51 59 REGON: 142024762

943528875

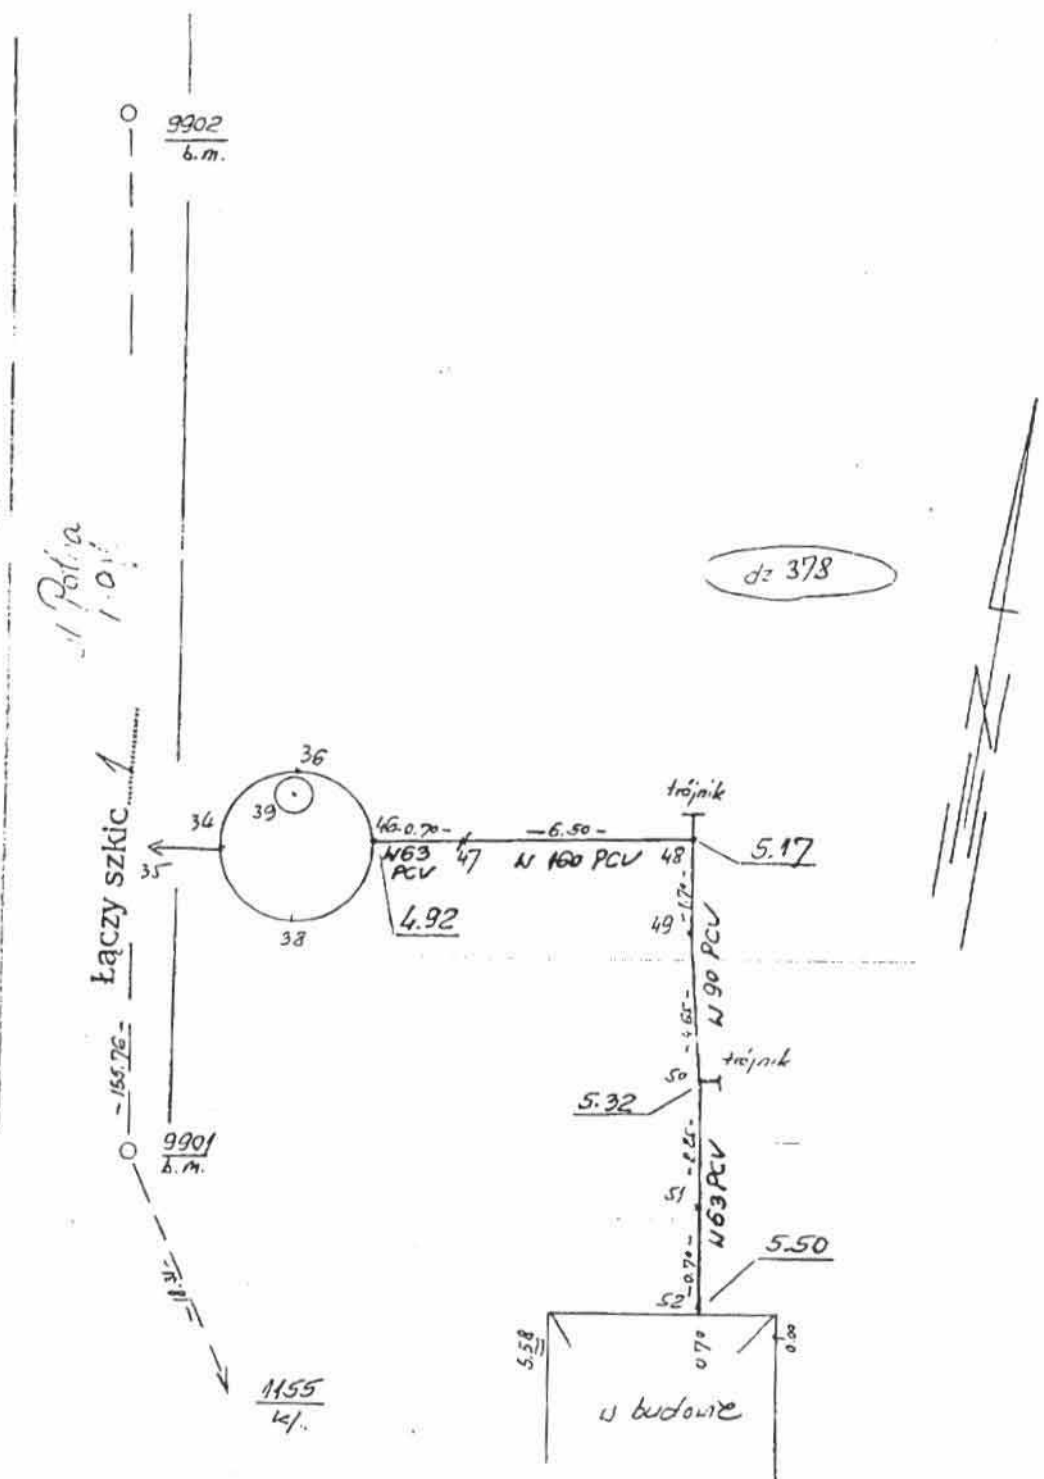

KERG 072-233/2006

Rodzaj i nr przmiaru Topcon GTS 212		Rodzaj pracy: <b>Inwentaryzacja przyłączy wodociągu</b>		Szkic połowy nr: <b>2</b>
Data: <b>7.11.2006</b>		Imię i nazwisko, podpis: <b>Janisław Kurek</b>		Obiekt: <b>ul. Polna dz 378, 379</b>
Pomierzył:	<b>7.11.2006</b>	Miejsce: <b>Ustronie Morskie</b>		Pierworsy: <b>322.124.2334</b>
Skartował:		Miejscowość: <b>Ustronie Morskie</b>		
Sprawdził:		Obręb: <b>29 - Ustronie Morskie</b>		

Biuro I: 76-100 Kolorzóg, ul. Rebuszowa 3/1A, tel. 329 75 71  
 Biuro II: 78-111 Ustronie Morskie, ul. Polna 2, tel. 329 21 97  
 NIP: 671-119-86-72 REGON 380054762

Obręb Nr: 29 Nazwa: Ustronie Morskie  
Gmina: Ustronie Morskie  
Powiat: kołobrzeski  
Województwo: zachodniopomorskie  
Rodzaj pracy: Wytyczenie przyłączy wodociągu

Numer działek: 378, 380  
Numer karty mapy: 322.124.2334  
322.142.0312

# OPERAT POMIAROWY

Centrum Sportowo – Rekreacyjne  
w Ustroniu Morskim

Etap I



Biurowo I: 78-100 Kołobrzeg, ul. Ratuszowa 3/6B, tel. 354 75 71  
Biurowo II: 78-111 Ustronie Morskie, ul. Rolna 9, tel. 351 51 69  
NIP: 671-119-86-72, tel. kom. 0-604 904 843

Sporządził dnia	24.10.2006
Imię i nazwisko	Stanisław Kurdybacha podpis
Sprawdził dnia	GEODETA UPRAWNIANY
Imię i nazwisko	Marek Stachowski Uprawn. zawod. nr 7892 podpis


## ZAWARTOŚĆ OPERATU

L.P	Wyszczególnienie	Karta
1	Szkic wyznaczenia	1
2		
3		
4		
5		

Operat niniejszy zawiera 1 słownie Jeden  
kart kolejno ponumerowanych i zszytych

Kołobrzeg dn 24.10.2006

*Stanisław Kurdybacha*  
\_\_\_\_\_  
podpis

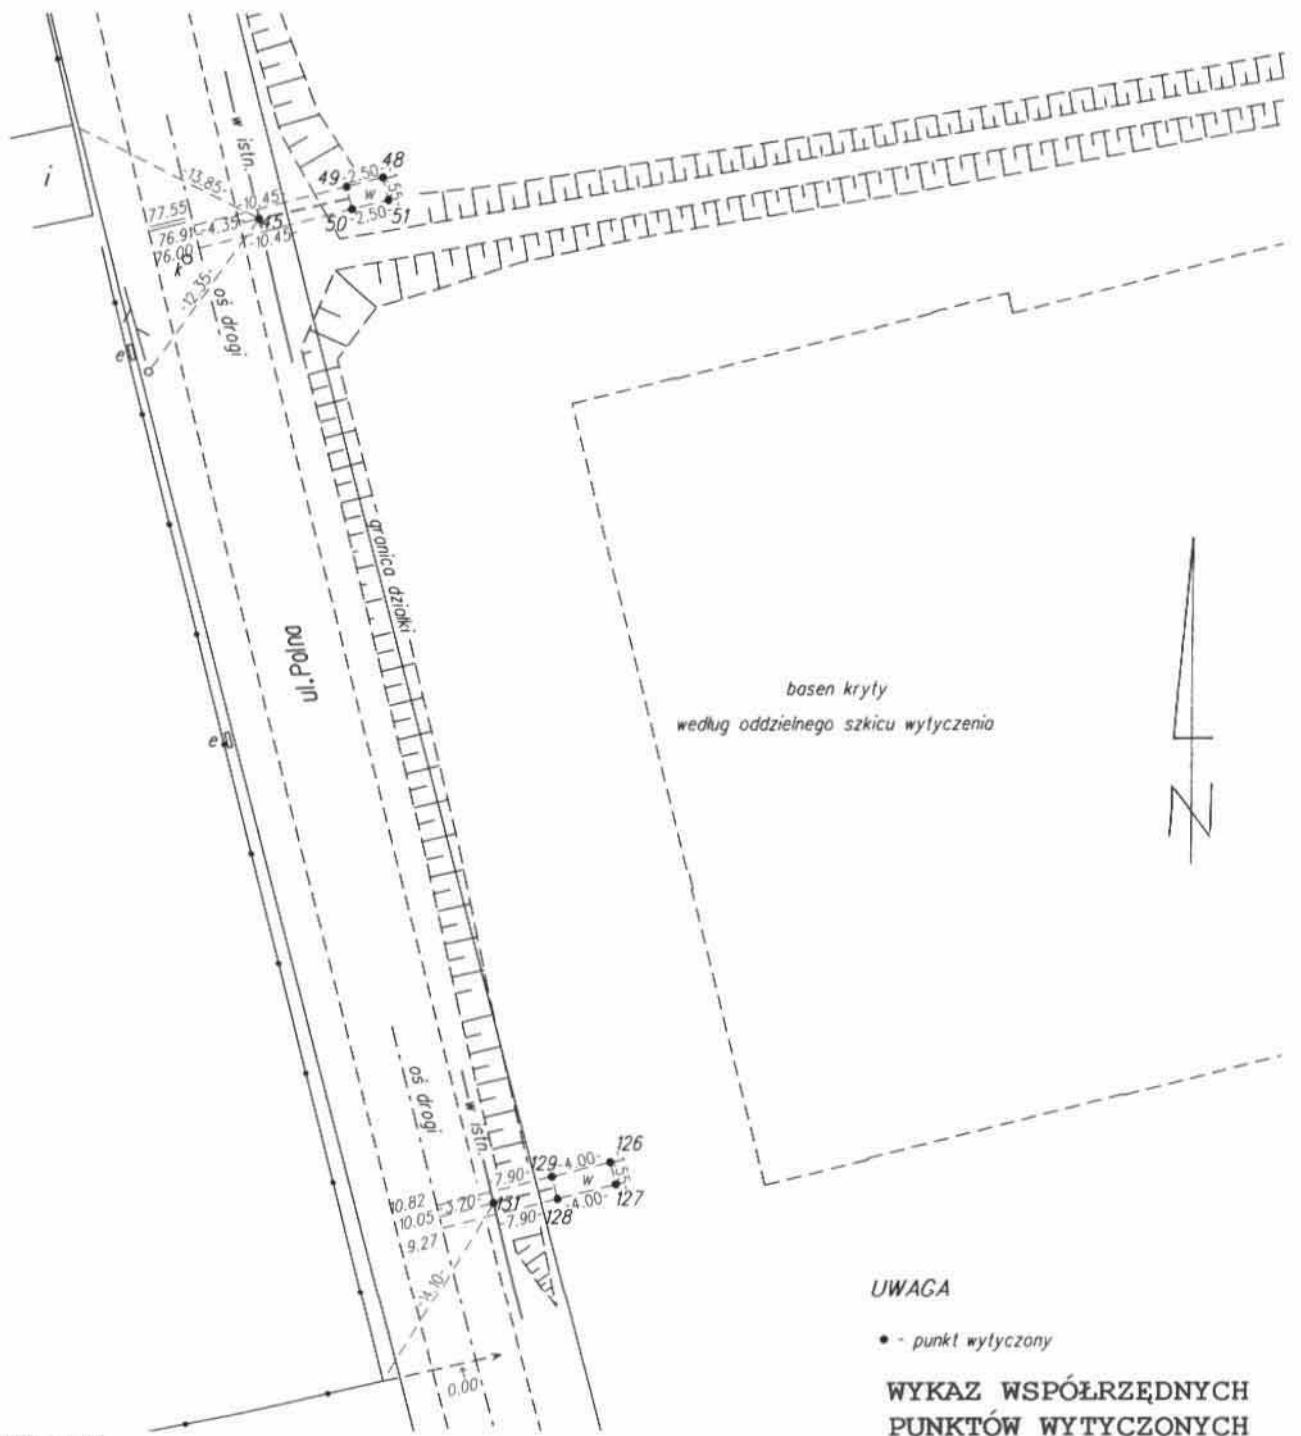


**UWAGA**

• - punkt wytyczony



**WYKAZ WSPÓRZĘDNYCH  
PUNKTÓW WYTYCZONYCH**

45	6070082.788	3419908.011
48	6070085.498	3419916.199
49	6070084.899	3419913.792
50	6070083.412	3419914.162
51	6070084.011	3419916.569
131	6070017.799	3419923.701
126	6070020.510	3419931.425
127	6070019.023	3419931.795
128	6070018.062	3419927.932
129	6070019.549	3419927.562

Rodzaj i nr przymiaru Topcon GTS 212		Rodzaj pracy: <b>Wytyczenie przyłączy wodociągu</b>		Szkic połowy nr: <b>7</b>	
Data: <b>24.10.2006</b>		Imię i nazwisko, podpis <b>Stanisław Kurdybacha</b>		Województwo: zachodniopomorskie	
Pomierzył:		Miasto-Gmina: <b>Ustronie Morskie</b>		Objekt: <b>ul. Polna dz. 378, 380</b>	
Skartował:		Miejscowość: <b>Ustronie Morskie</b>		Pierworys: <b>322.124.2334 322.142.0312</b>	
Sprawdził:		Obręb: <b>Ustronie Morskie</b>			

Biuro: 78-100 Kolobrzeg, ul. Ratuszowa 3/68, tel. 354 75 71  
 Biuro II: 78-111 Ustronie Morskie, ul. Rolna 9, tel. 351 51 49  
 NIP: 671-119-86-72, tel. kom. 0-604 904 843

943528875

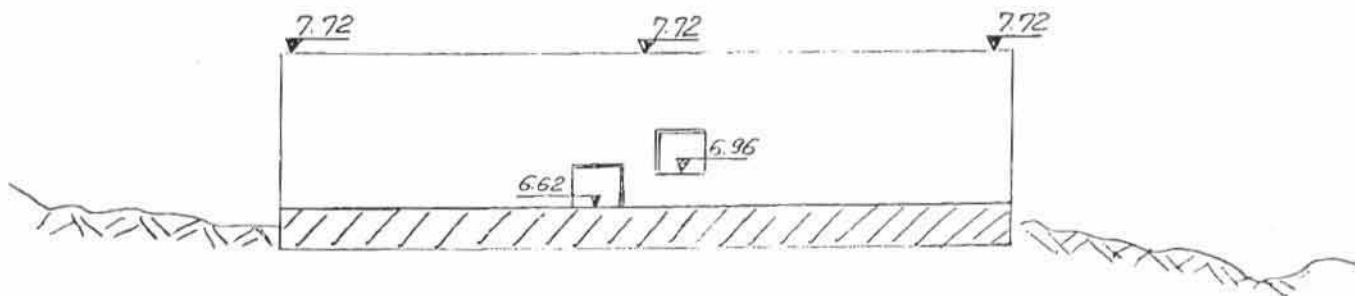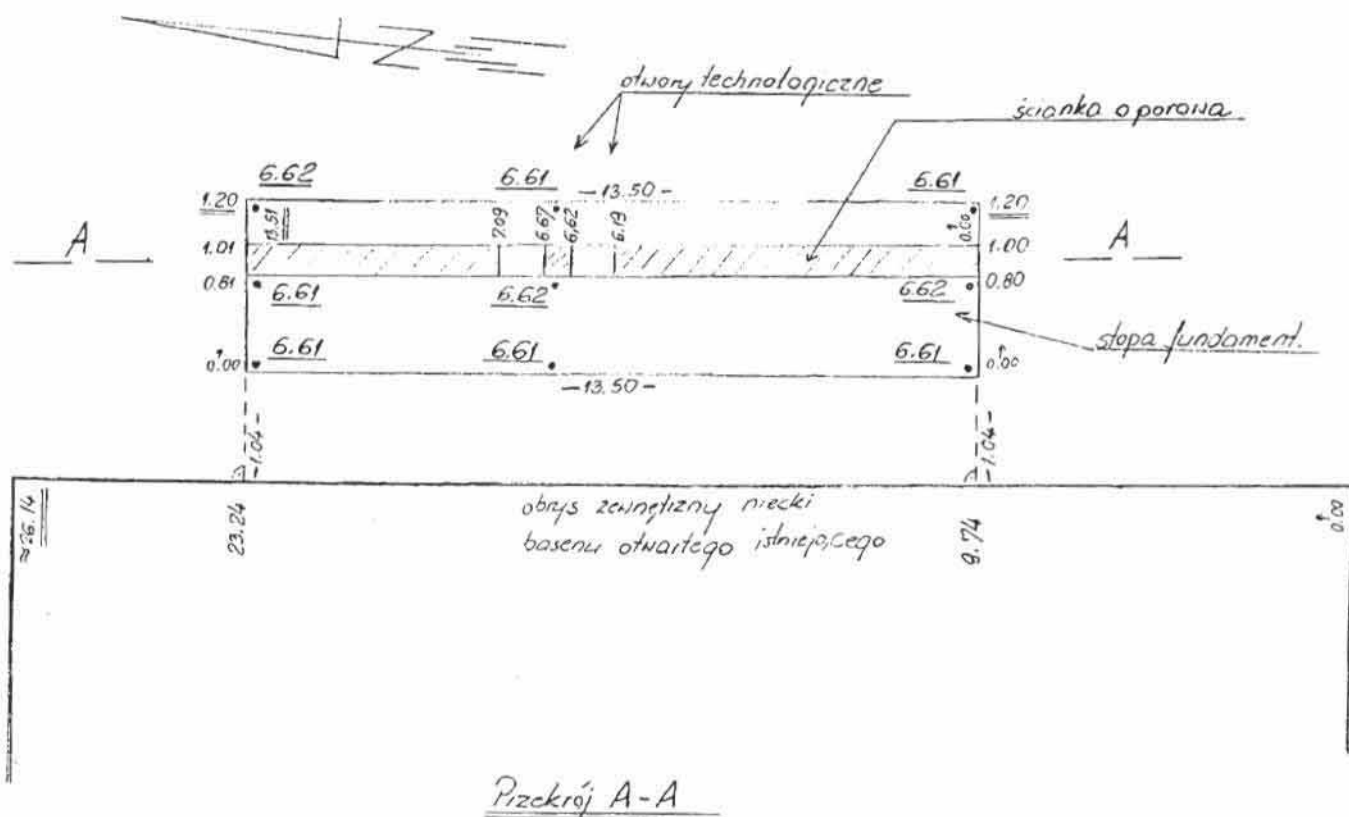

Rodzaj i nr przymiaru Topcon GTS 212	Rodzaj pracy: <b>Pomiar kontrolny ścianki oporowej</b>		Szkic polowy nr: <b>8</b>
<input checked="" type="checkbox"/>	Data: <b>4.06.2007</b>	Imię i nazwisko, podpis: <b>Stanisław Kurdybach</b> GEODETA WYKONAWCA	Województwo: zachodniopomorskie
Pomierzył:		Obiekt: <b>ul. Polna dz. 378, 380</b>	Miasto-Gmina: <b>Ustronie Morskie</b>
Skartował:			Miejscowość: <b>Ustronie Morskie</b>
Sprawdził:		Uprawn. zawod. nr <b>7892</b>	Obręb: <b>Ustronie Morskie</b>
			Biuro I: 78-100 Kolobrzeg, ul. Rotaszuwa 9/38, tel. 354 75 71 Biuro II: 78-111 Ustronie Morskie, ul. Rejna 5, tel. 351 51 69 NIP: 671-119-56-72 REGON 330054782