

Projekt

druk nr 10.

UCHWAŁA NR
RADY GMINY USTRONIE MORSKIE

z dnia 27 września 2017 r.

w sprawie wyrażenia zgody na ustanowienie prawa służebności przesyłu

Na podstawie art. 18 ust.2 pkt.9 lit.a) ustawy z dnia 8 marca 1990 roku o samorządzie gminnym(Dz. U. z 2016 roku poz.446,poz.1579,poz.1948, z 2017 roku poz.730,poz. 935) Rada Gminy Ustronie Morskie uchwała co następuje:

§ 1. Wyraża się zgodę na ustanowienie na czas nieokreślony na rzecz Gminy Ustronie Morskie służebności przesyłu na nieruchomości położonej w obrębie ewidencyjnym Ustronie Morskie, oznaczonej w ewidencji gruntów i budynków numerem 322/5 stanowiącej własność Skarbu Państwa, zapisanej w księdze wieczystej KW Nr KO1L/00042755/8, w zakresie zapewnienia dostępu i korzystania z pasa gruntu o szerokości niezbędnej do ułożonego kabla oświetleniowego YAKXS 4x25mm² o długości 40 mb, na głębokości 0,8 m w rurze osłonowej typu AROT zasilającego oświetlenie deptaka z istniejącego słupa na promenadzie, z prawem dostępu do niego w celu wykonywania czynności związanych z eksploatacją i konserwacją.

§ 2. Upoważnia się Wójta Gminy Ustronie Morskie do zawarcia umowy, w formie aktu notarialnego, ustanowienia na czas nieokreślony na rzecz Gminy Ustronie Morskie służebności przesyłu na nieruchomości położonej w obrębie ewidencyjnym Ustronie Morskie, oznaczonej w ewidencji gruntów i budynków jako działka nr 322/5, w zakresie zapewnienia dostępu i korzystania z pasa gruntu o szerokości niezbędnej do ułożonego kabla oświetleniowego YAKXS 4x25mm² o długości 40 mb, na głębokości 0,8 m w rurze osłonowej typu AROT zasilającego oświetlenie deptaka z istniejącego słupa na promenadzie, z prawem dostępu do niego w celu wykonywania czynności związanych z eksploatacją i konserwacją.

§ 3. Wykonanie uchwały powierza się Wójtowi Gminy Ustronie Morskie.

§ 4. Uchwała wchodzi w życie z dniem podjęcia.

Marta Thiele-Straszewska
ADAMK

UZASADNIENIE

W związku z rozbudową instalacji oświetleniowej ul. Jantarowej w Ustroniu Morskim zaszła konieczność ułożenia na działce nr 322/5 w Ustroniu Morskim - kabla oświetleniowego YAKXS 4x25 mm² o długości 40 m, na głębokości 0,8 m w rurze osłonowej typu AORT zasilającego oświetlenie deptaka z istniejącego słupa oświetleniowego na promenadzie. Działka ta stanowi własność Skarbu Państwa. Starosta wyraził zgodę na ułożenie kabla pod warunkiem ustanowienia służebności przesyłu na tym odcinku. Zadanie zostało zrealizowane.

Stosownie do brzmienia art. 18 ust. 2 pkt 9 lit. a) ustawy o samorządzie gminnym w sprawie ustanowienia służebności przesyłu wymagane jest podjęcie stosownej uchwały Rady Gminy Ustronie Morskie wyrażającej zgodę na tę czynność, gdyż w sprawach majątkowych gminy przekraczających zakres zwykłego zarządu, dotyczących m.in. zasad nabywania, zbywania i obciążania nieruchomości do czasu określenia tych zasad Wójt może dokonywać tych czynności wyłącznie za zgodą Rady.

Biorąc powyższe pod uwagę przedkłada się projekt uchwały w tym zakresie.

Projekt uchwały uwzględnia opinię Komisji Budżetu i Rozwoju Gospodarczego Rady Gminy Ustronie Morskie.

Województwo: ZACHODNIOPOMORSKIE
Powiat: KOŁOBRZESKI
Jednostka ewidencyjna: USTRONIE MORSKIE [320807_2]
Obręb: Ustronie Morskie [0029]
Działka: 322/5,28/52,28/58

KOPIA MAPY ZASADNICZEJ

SKALA 1:500


Układ odniesienia: PL-ETRF89, układ wsp. płaskich: PL-2000 strefa 5 (15°), układ wys.: PL-KRON86-NH

Sekcje mapy: 5.217.27.01.3.1; 5.217.27.01.1.3; 5.217.27.01.3.2; 5.217.27.01.1.4

ID 6640.1670.2017

MAPA Z INWENTARYZACJI POWYKONAWCZEJ OŚWIETLENIA

Kołobrzeg, dn.22.08.2017 r.

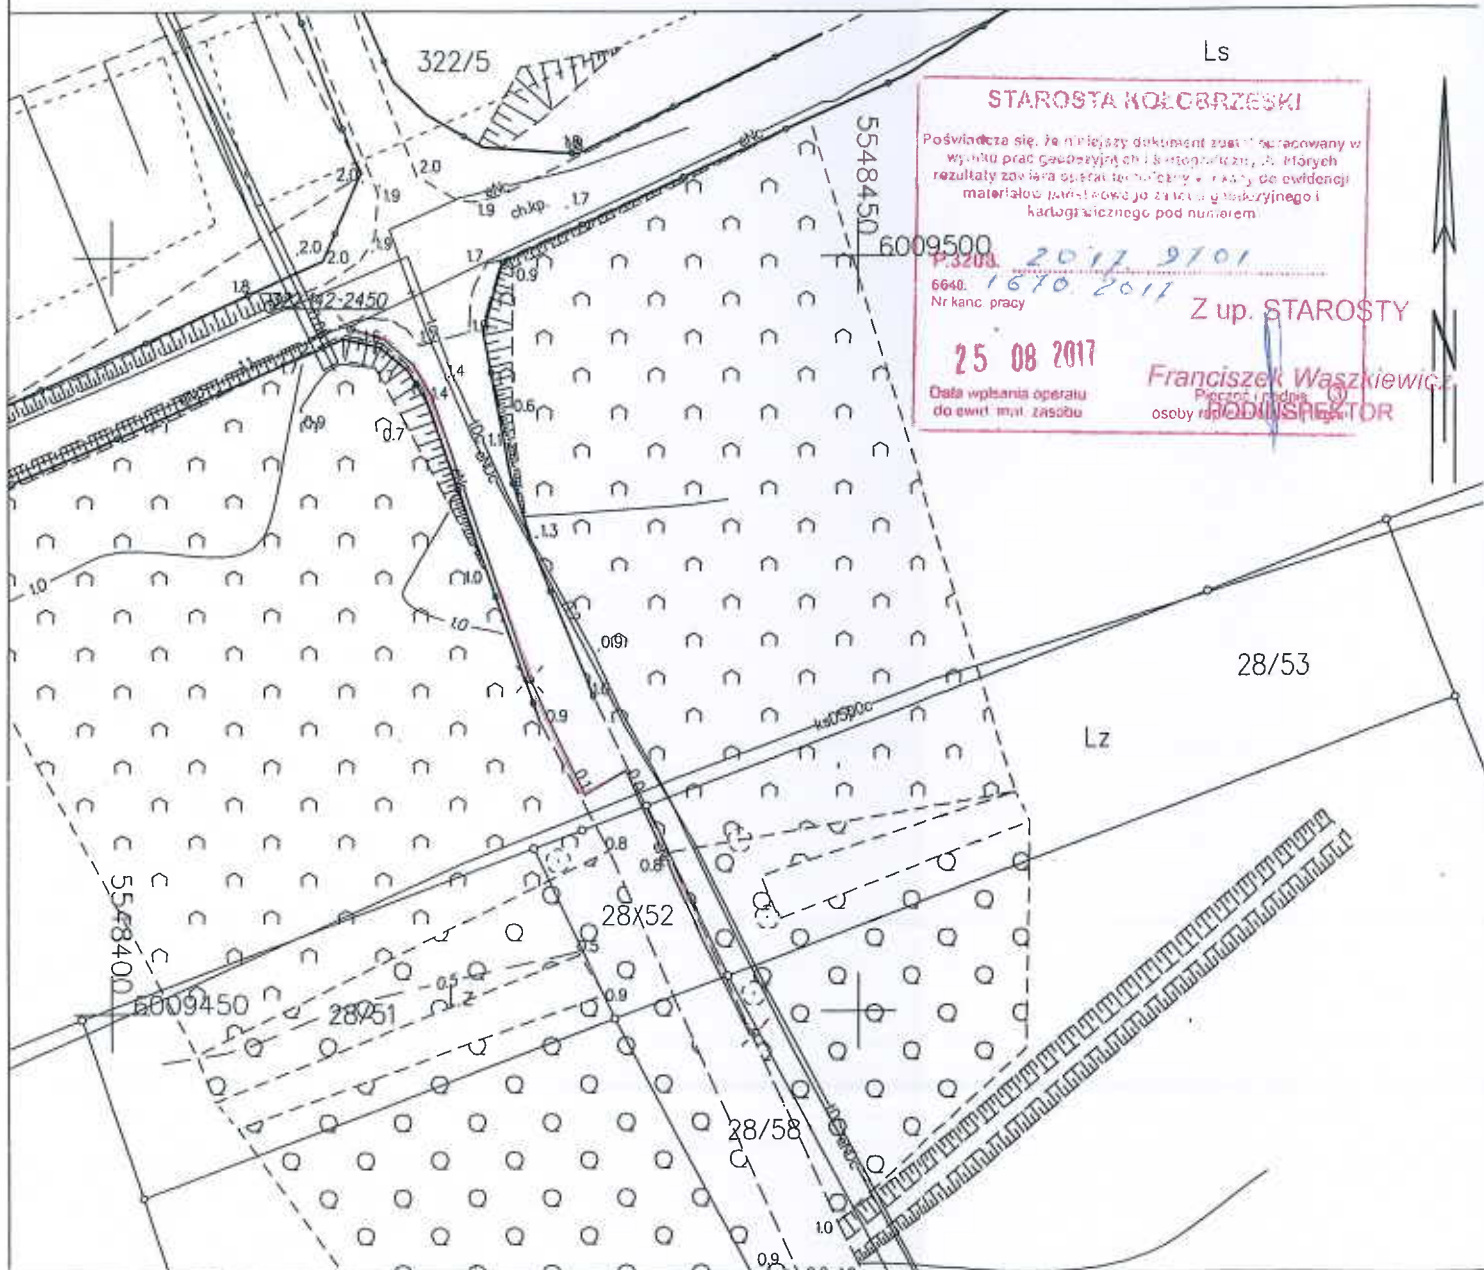

STAROSTA KOŁOBRZESKI

Poświadczam się, że niniejszy dokument został opracowany w wyniku prac geodezyjnych i kartograficznych, z których rezultaty zawiera os. stat. techniczne i ark. do ewidencji materiałów kartograficznych z zakresu technicznego i kartograficznego pod numerem

6009500
P.3208. 2017 2701
6640. 1670. 2017
Nr kanc. pracy

Z up. STAROSTY

25 08 2017
Data wpisania operatu do ewid. mat. zasobu

Franciszek Waszkiewicz
Pierwszy podpis osoby odpowiedzialnej

USŁUGI GEODEZYJNO-KARTOGRAFICZNE
Piotr Rycko
78-113 DYGOWO
ul. Ogrodowa 37, tel 0-601 778 515
e-mail piotr@krtk.com.pl

GEODETA UPRAWNIONY ZAKRES 1:2
19641, świad. nad upr. został przez GUK
inż. Katarzyna Stecka
78-100 Kołobrzeg, ul. Wierza 10 tel/kom. 600 433 792